

0230-14

מס' תיק

מדינת ישראל

משרד הממשלה

משרד

משרד
חברות וחשיכון

1-תא/ויס 9-מכא 1:50,000

1965-2003

חירות:

מחלקה

מרכז מידע
ישראל

מס' תיק מקורי 0230-14



שם תיק: תאורים: מפות 1:50,000


מזהה פני: 48310/14-גל

מזהה פריט: 0007003

כתובת: 77-777-77

תאריך הדפסה: 16/11/2018



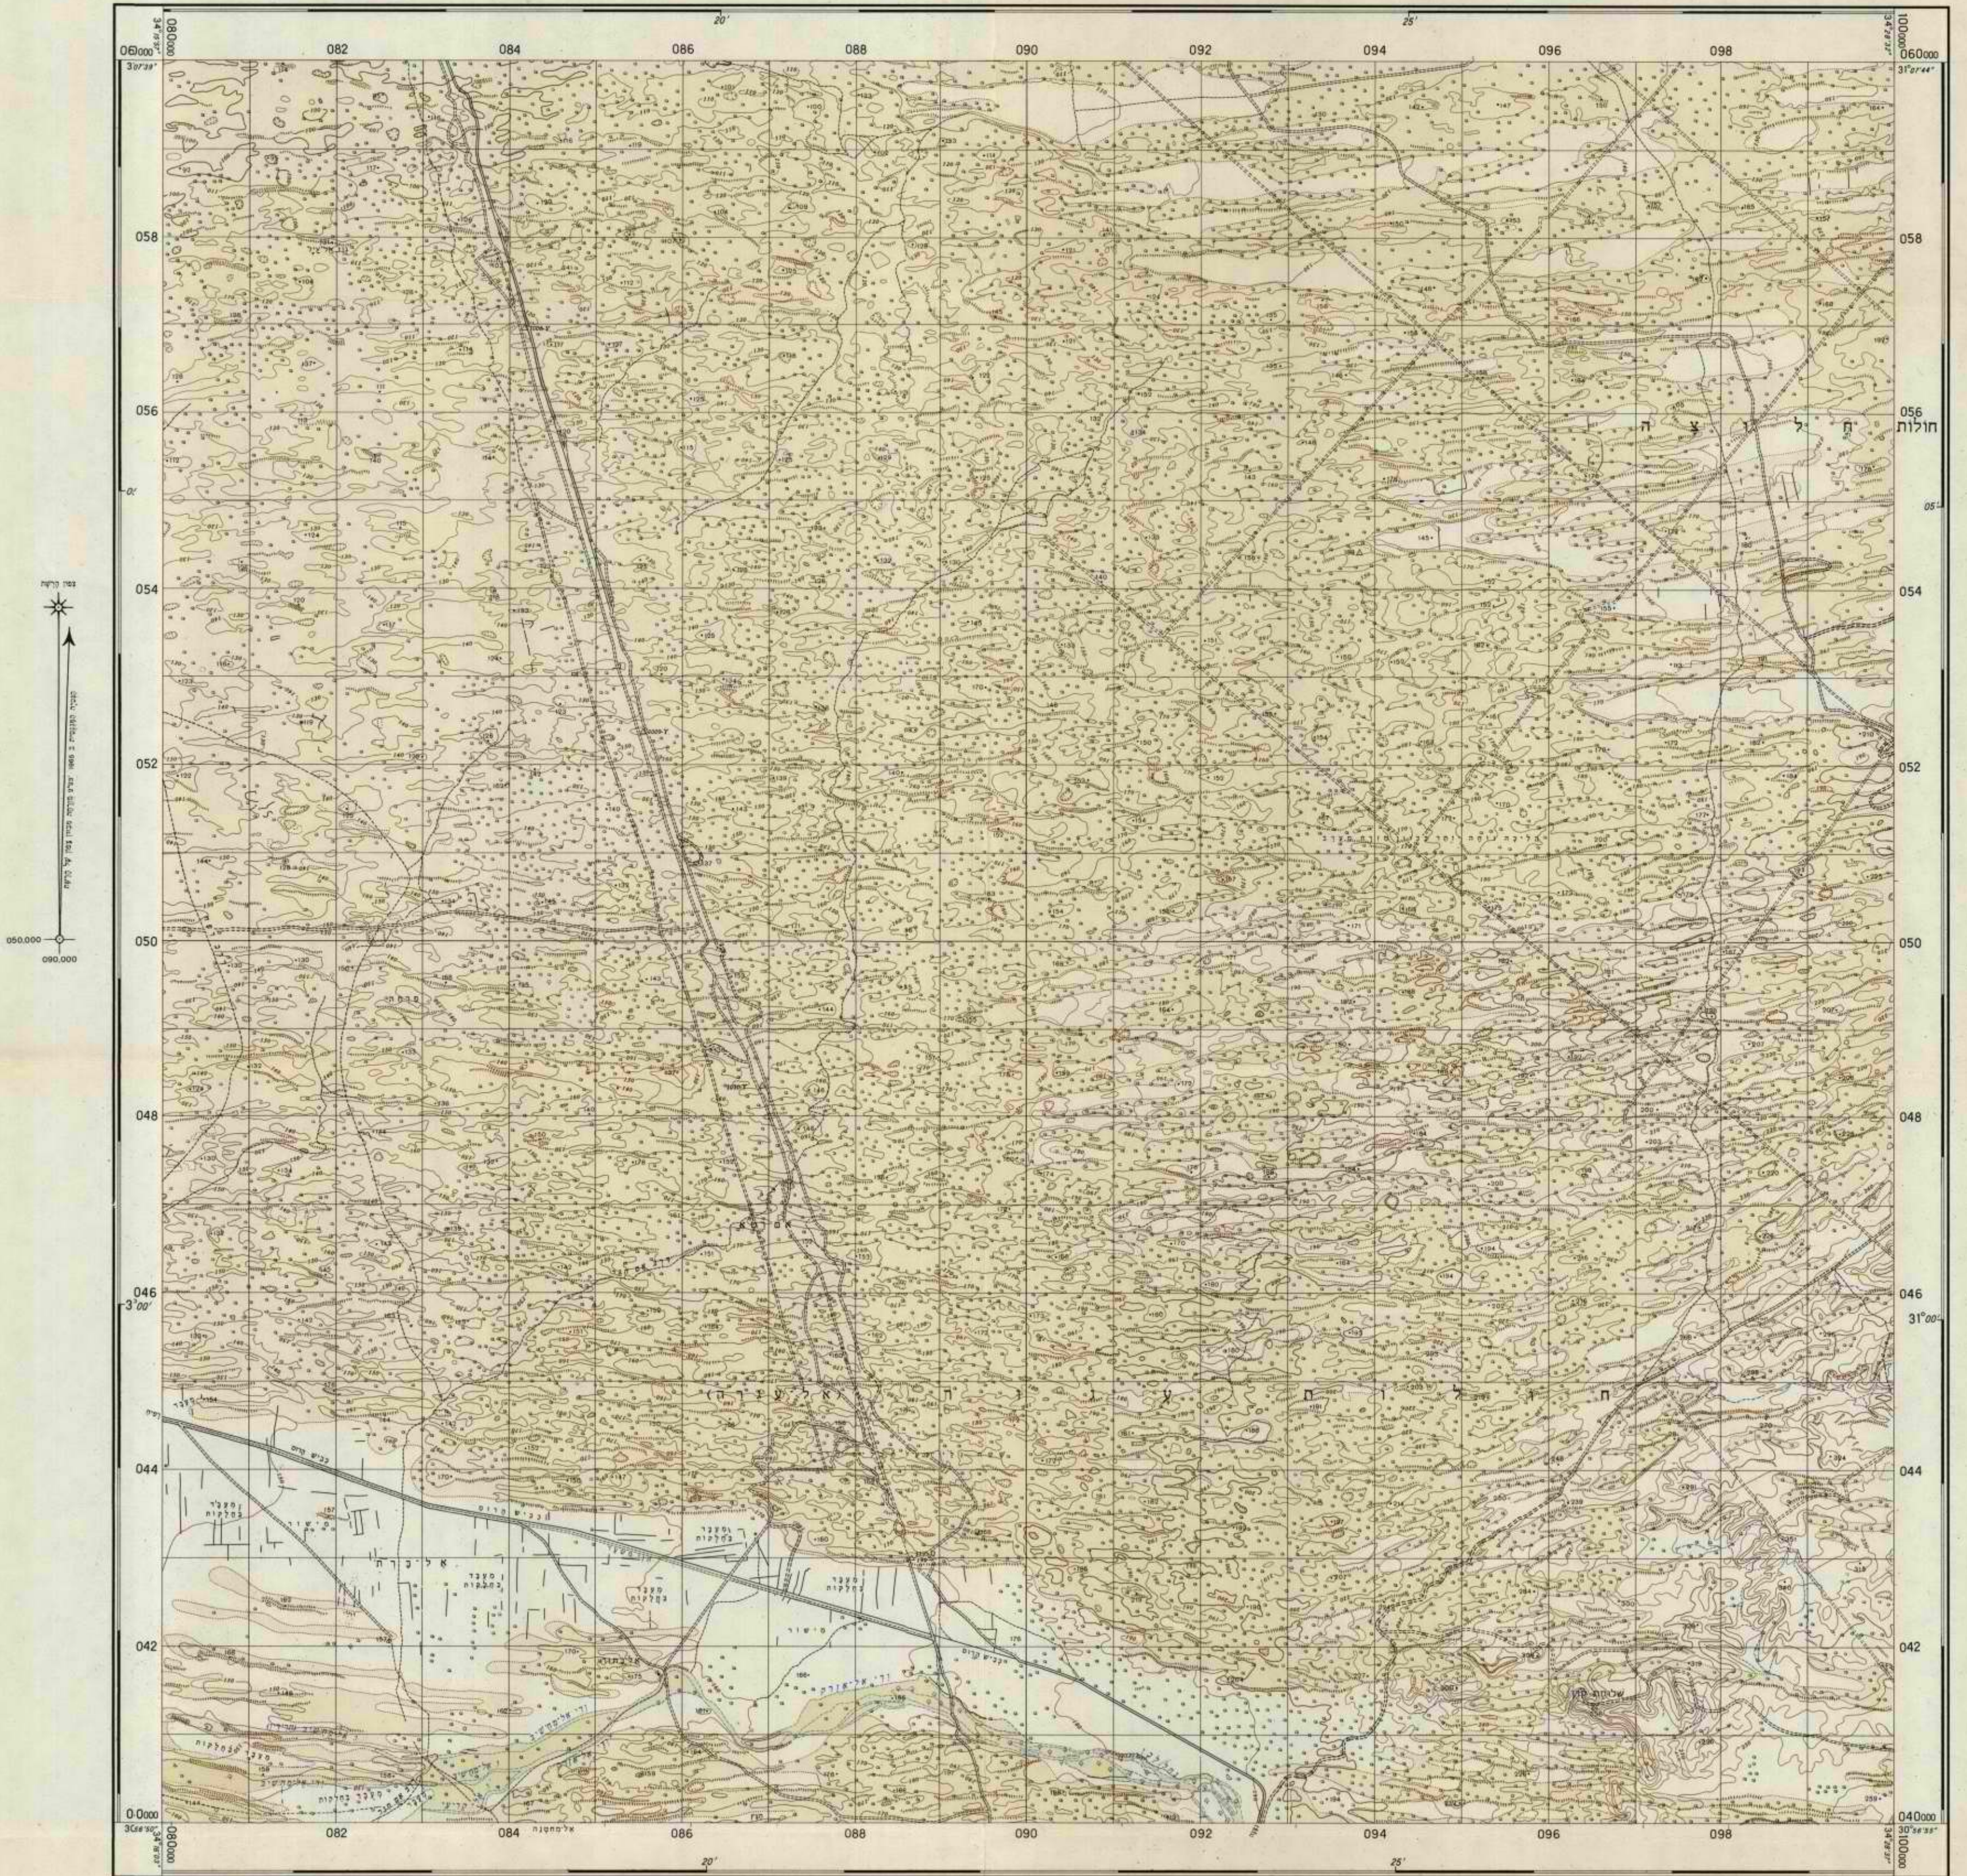


Copyright strictly reserved - vide Ordinance No. 16 of 1924

מסלול
ישראל
גליון II-17 חולות עגור


קנה המידה 1:50,000

קילומטר 0 1 2 3 4 5
מטר 0 100 200 300 400 500 600 700 800 900 1000

סמל	שם
01-01	רשת

חשבון חזק

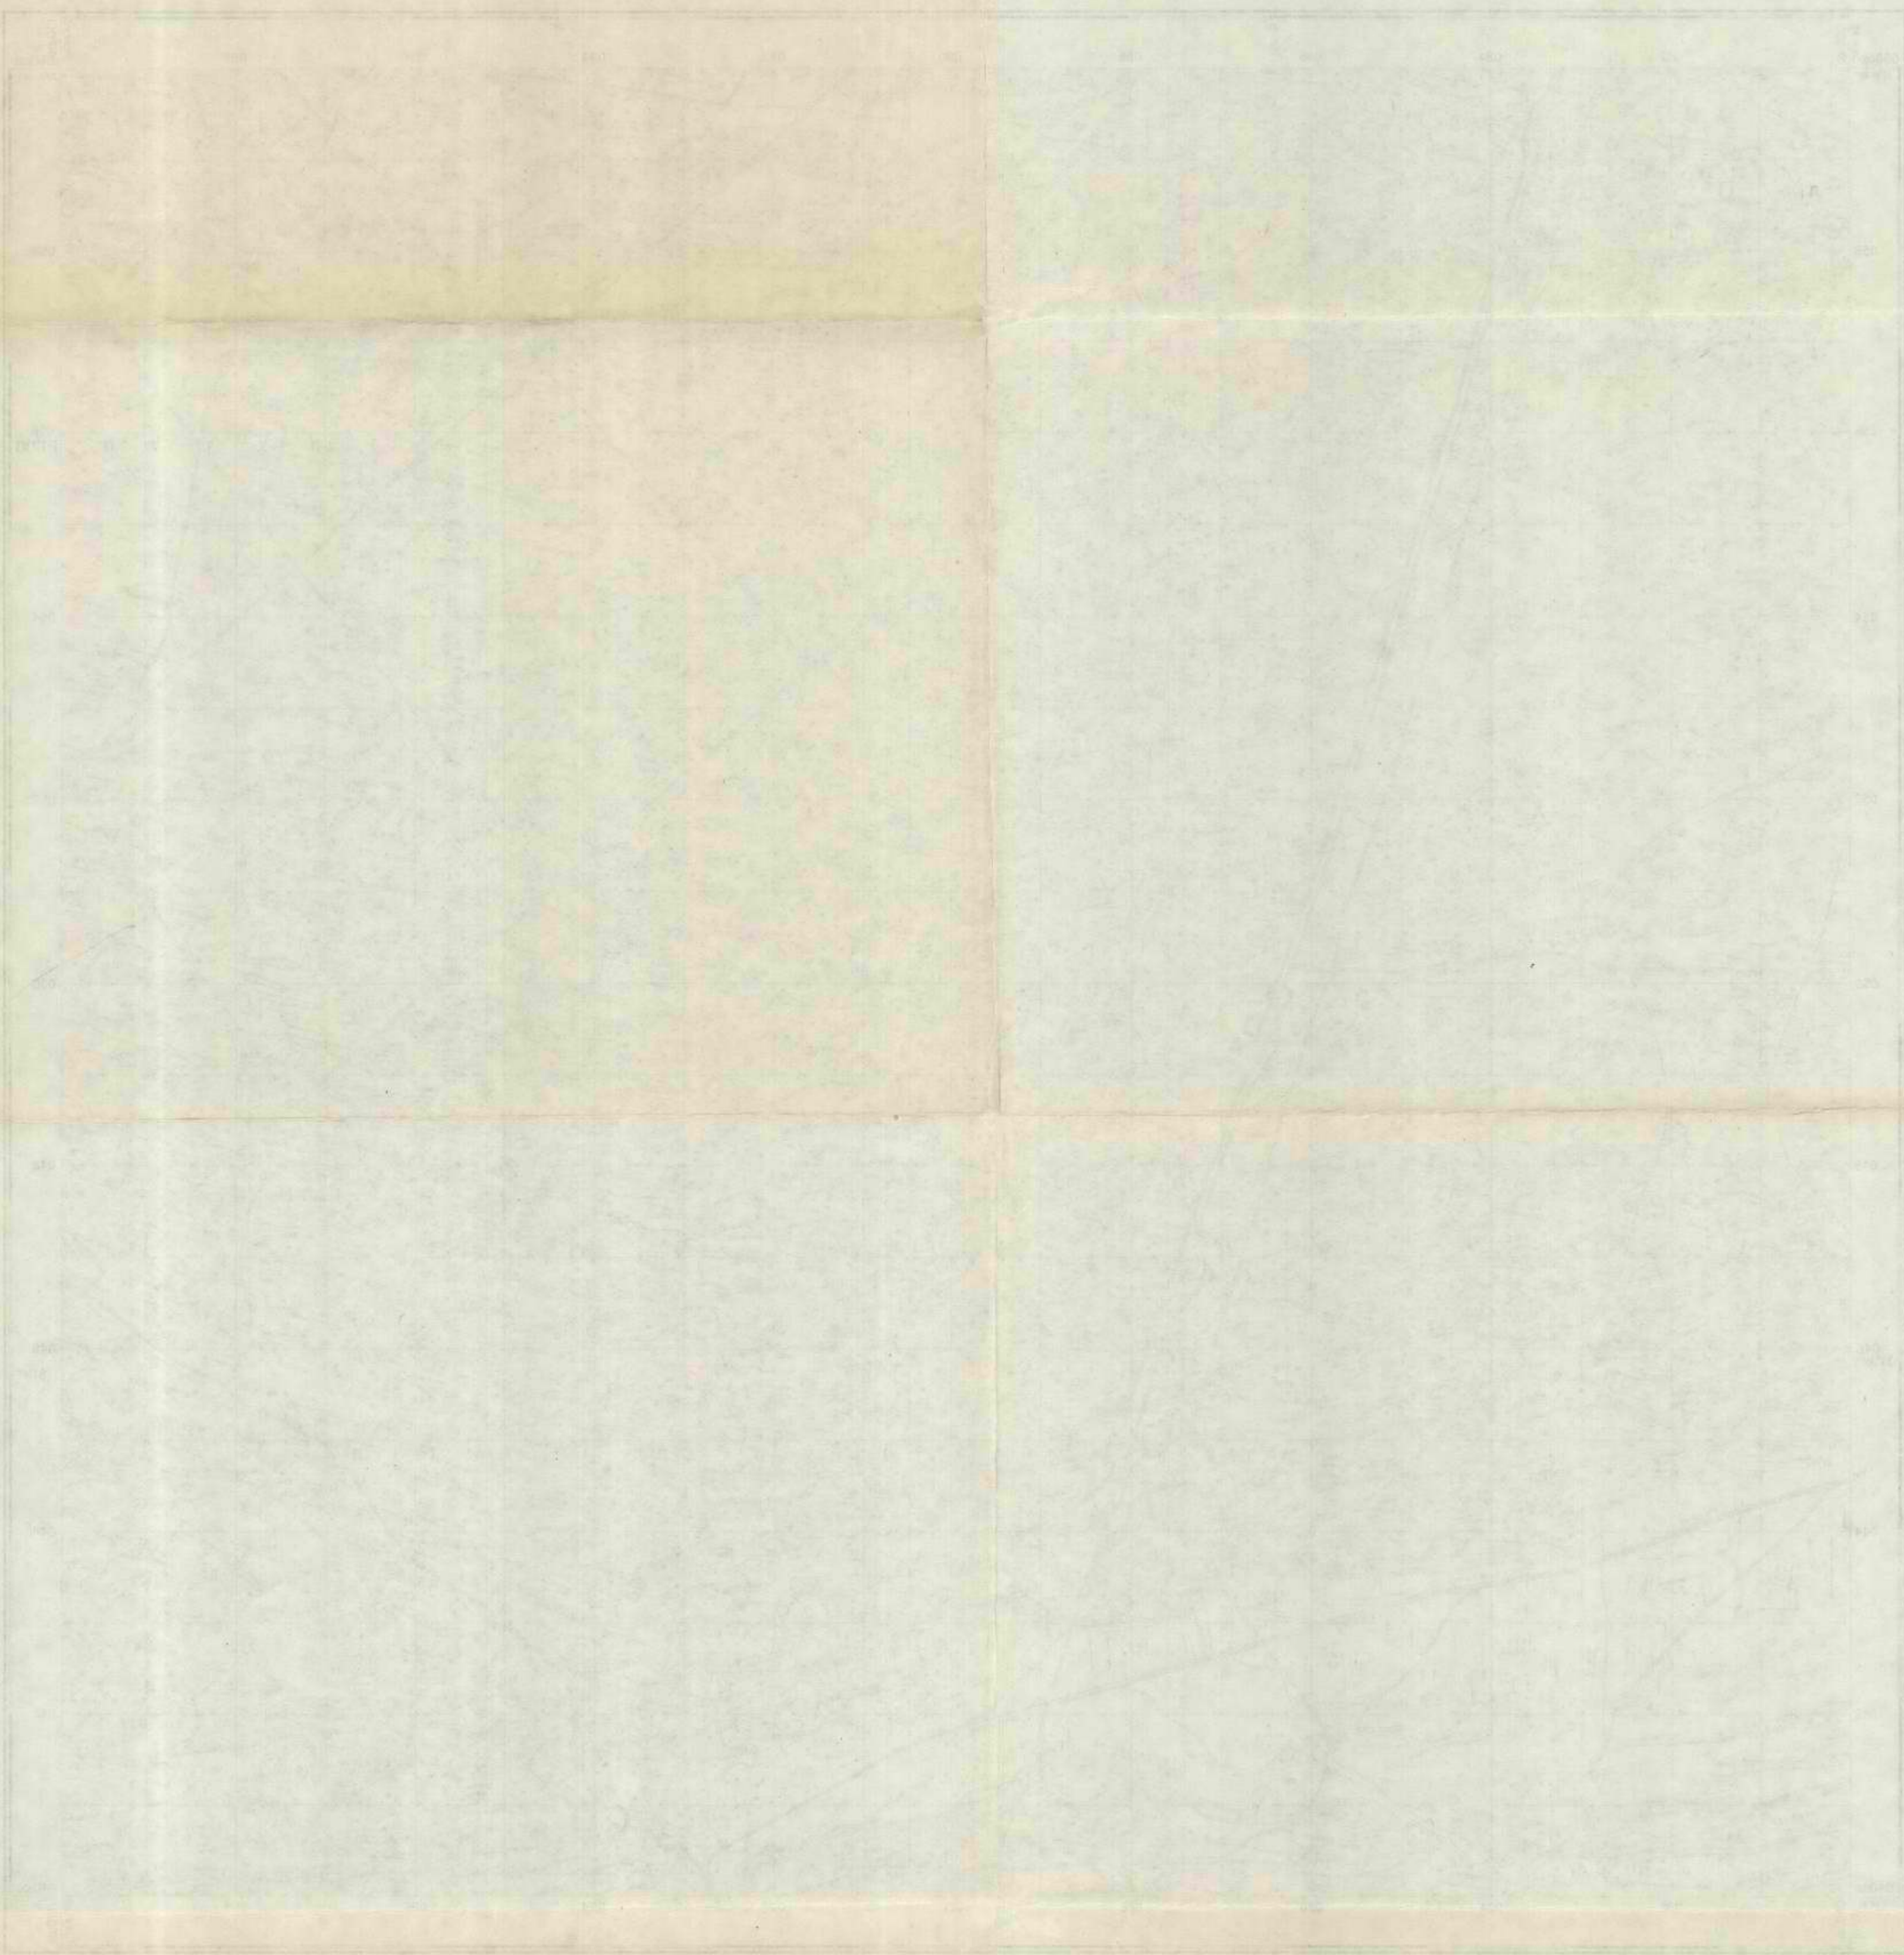

גליון 13-IV

ניר-יצחק

רשת ישראל

מגבל

ישראל 1:50,000

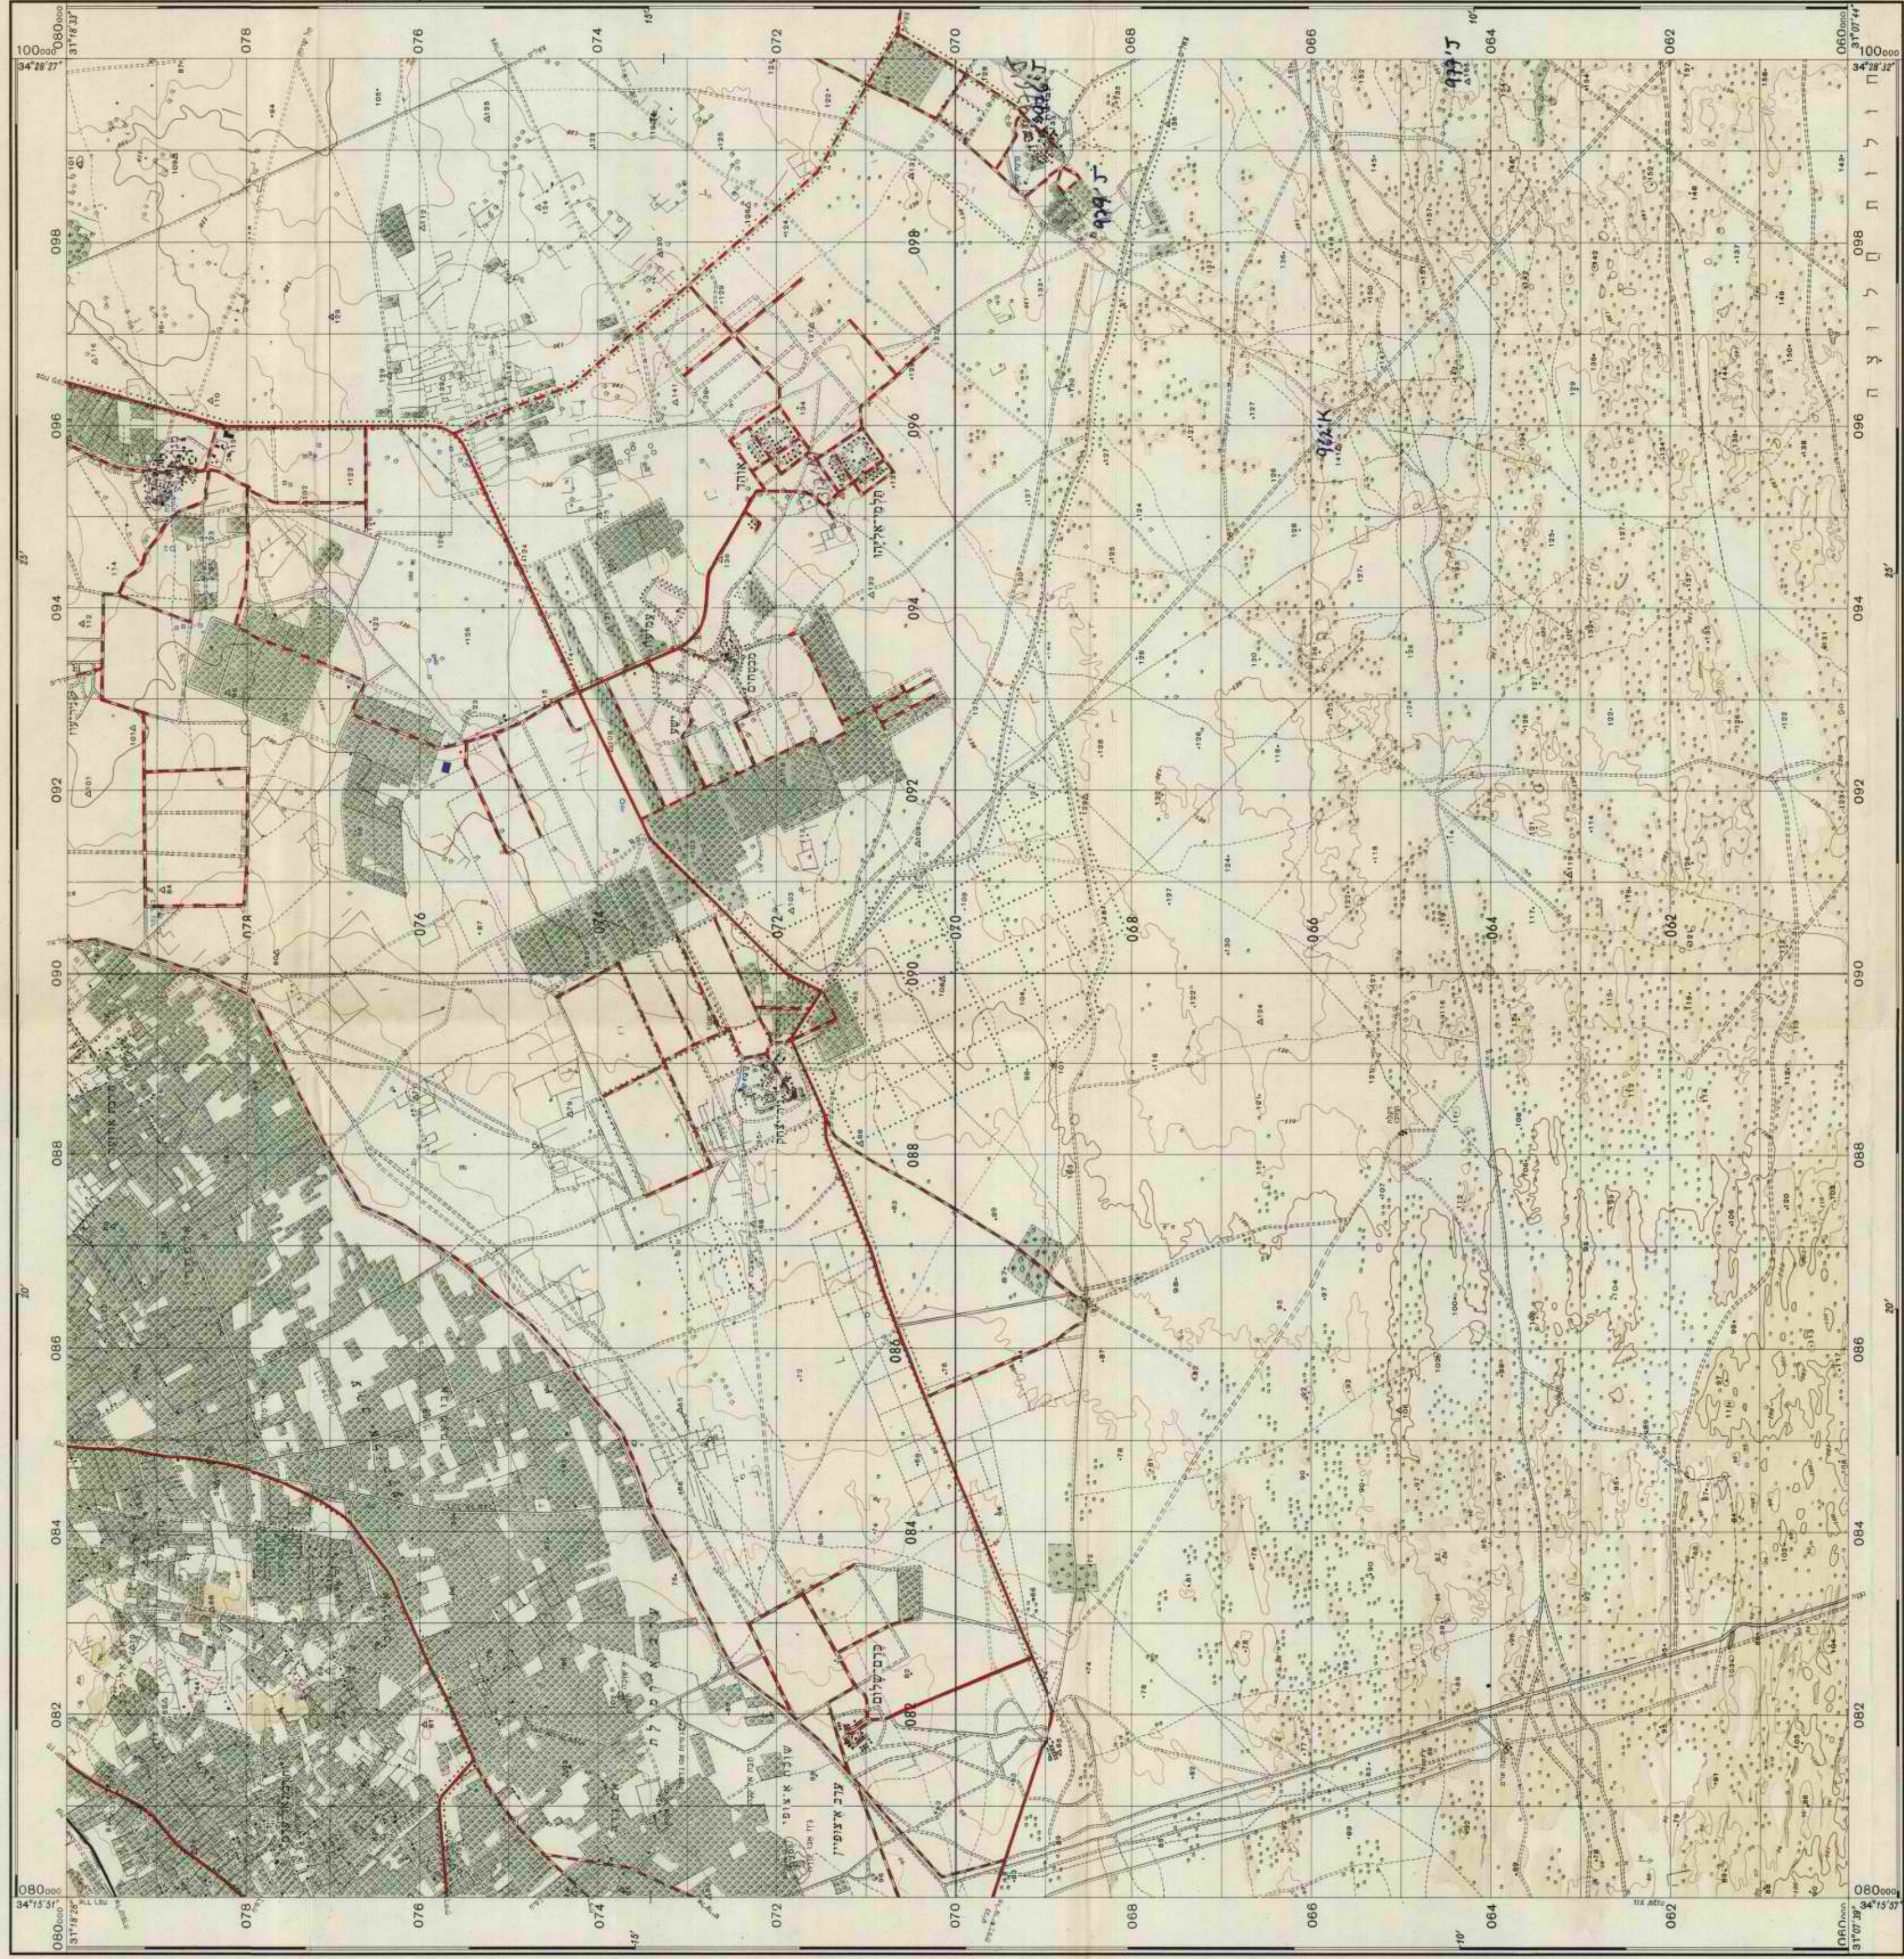


כל הזכויות שמורות. תוצרת משרד המע"מ, 1974.
Copyright: all rights reserved - sold Ordinance No. 16 of 1974.




מסלול
1:50,000
ישראל 1:50,000
גליון 13-IV

כל המידע המופיע על גבי המפה הוא מידע כללי ויש להשתמש בו באחריות.
All information appearing on the map is general information and should be used at the user's discretion.


קנה המידה 1:50,000

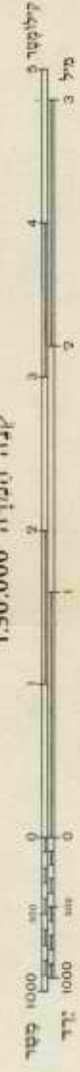

מסלול
1:50,000
ישראל 1:50,000
גליון 13-IV

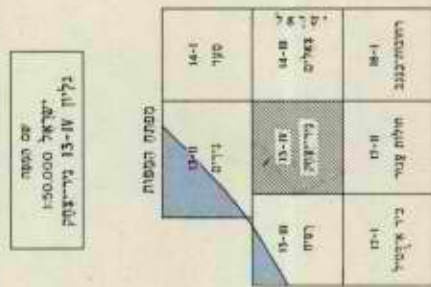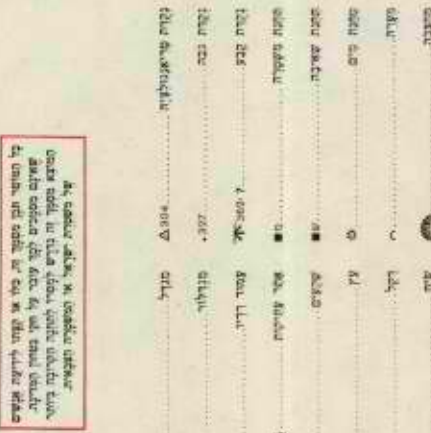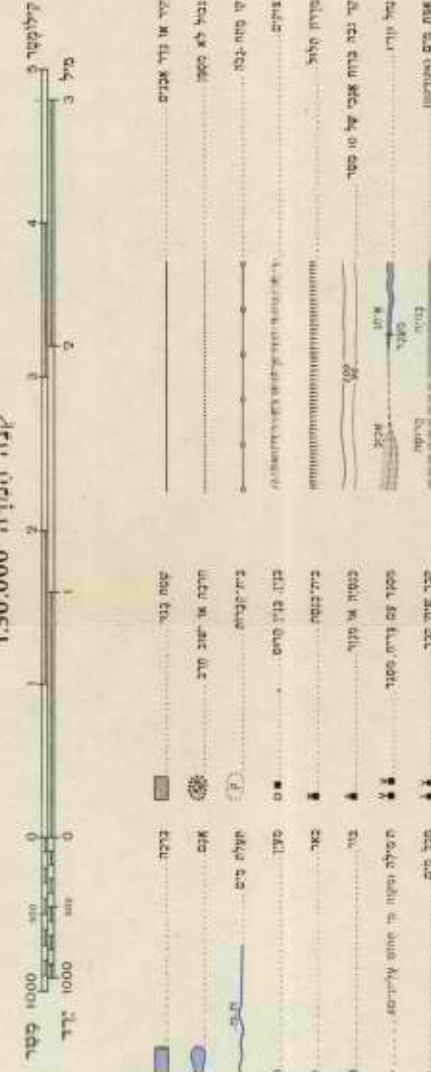

13-IV



18. I



סוף המידה

۷۱۶

318 : תפילין

פס' תלש

1911 מ'ס

ת ר ש י ב : (יש להראות את כוכ הצמח)

14 15 16

33/2 2/2 Tr

312 'M.

303

314' M. Δ

315' M. Δ


ה ע ר ו ת : (לשימוש משרדי בלבד)

שם ותואר האיש שהראו לו את הסימן:

(בעל הקרקע או המחזיק בו, ראש הכסוף, פקיד מורשה וכו')

החתימה והתאריך:

התאריך: 23-V-53

המודד:

DESCRIPTION OF POINT

S. P. 222

TRIG III (State order) Type of mark L.M. with NUMBER 973'J
 TRAVERSE (State if unmarked) cancel & concrete
 B.M. (State class)

delete items which do not apply

S. P. 1000/1/47

Sub-District Beer Jheba Sheet No. _____
 Locality Tell Tuweijil Block No. _____
 Town or Village _____ Village Map _____
 Owner or Occupier _____ Scale _____
 Height of mark above ground level 0.54 m.
 The position of the above point has been pointed out to :
 Mukhtar of the Village _____ Signature, Seal or Thumb print _____
 Occupier Arabic Land

If occupier a Govt. Dept. give name and designation of official to whom handed over.

SKETCH

To be prepared in accordance with existing Technical Regulations.

North point to be supplied.

The highest spot on a prominent hill named Tell Tuweijil.



For prominent trees

To Director of Surveys

Lieut. Surveyor Yastbun
 Date 7/12/17

To facilitate reproduction all entries, including sketch, should be clearly recorded in black ink.

DESCRIPTION OF POINT

S. P. 222

TRIG III (State order) Type of mark L.H. with NUMBER 973' J
 TRAVERSE (State if unmarked) barrel & concrete
 B. M. (State class)

delete items which do not apply

S. P. 1000/1/47

Sub-District Bees Jheba Sheet No. _____
 Locality Tell Tawcipil Block No. _____
 Town or Village _____ Village Map _____
 Owner or Occupier _____ Scale _____
 Height of mark above ground level 0.54 m.
 The position of the above point has been pointed out to :
 Mukhtar of the Village _____ Signature, Seal or Thumb print _____
 Occupier Arak Gaud

If occupier a Govt. Dept. give name and designation of official to whom handed over.

SKETCH

To be prepared in accordance with existing Technical Regulations.

North point to be supplied.

The highest spot on a prominent hill named Tell Tawcipil



For prominent tree

Lic. Surveyor Yastbaum
 Date 7.12.47

To Director of Surveys


To facilitate reproduction all entries, including sketch, should be clearly recorded in black ink.

מ. 538
11.528

962/2
מחלקת המדידות

תיאור נקודה מס (130 M)		גובה ארצי של הנקודה (לשימוש טכני בלבד)
סוג המדידה: מ"מ	סוג הסימן: מקור לאקמלי מארז	הנסחה: זאג-מזג המקום: מס' הגוש: גליון מס':
גובה הסימן מעל לקרקע:		
מרשים נוספים:		

תרשים : (להראות את כוון הצפון)

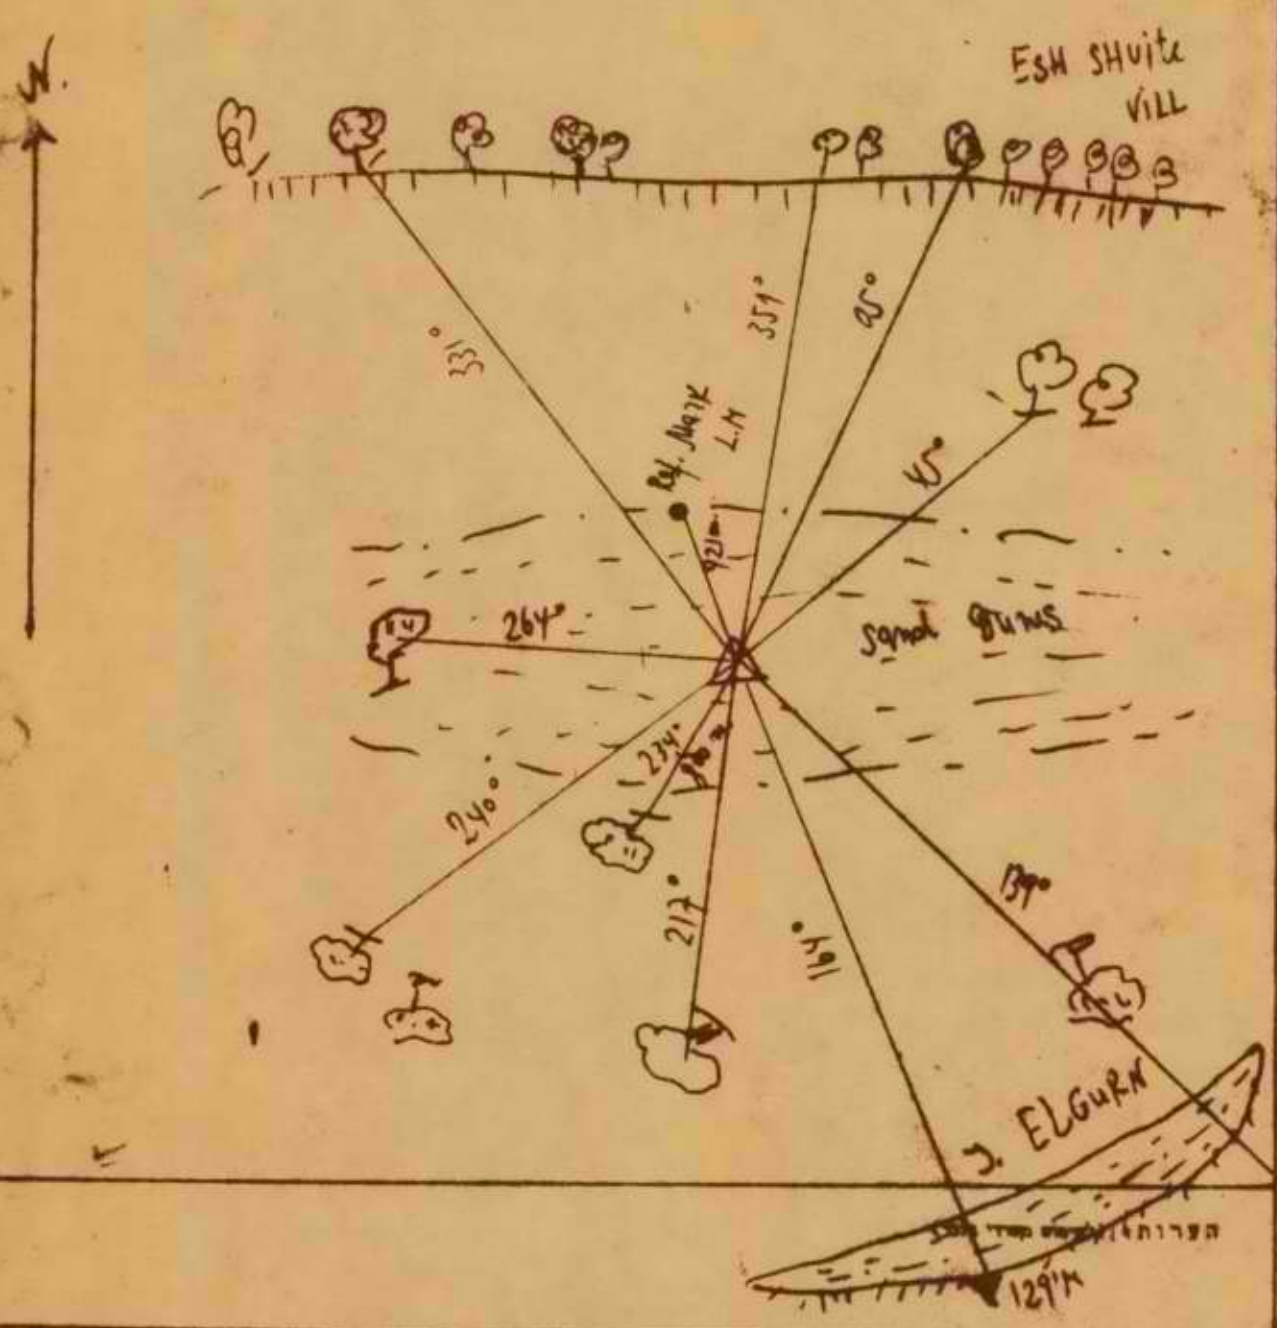

התחום אינו יכול להיות מוגדר כמיון -

שם ותואר האיש שהראו לו את הסימן: (בעל הקרקע או המחזיק בו, ראש הכפר, פקיד מורשה וכו')	
תחומת הביל:	תאריך:
שם המורה:	תאריך:
שם המפקח:	תאריך:

8.4.38

DESCRIPTION OF POINT

S.P. 1000/1/47

TRIG  (State order) Type of mark Signal on
 TRAVERSE (State if unmarked) roof of house NUMBER 9797
 B.M. (State class)

delete items which do not apply

S.P. 1000/1/47

Sub-District Beer Sheva Sheet No. _____
 Settlement: "Gevulot" Block No. _____
 Town or Village " Village Map _____
 Owner or Occupier _____ Scale _____
 Height of mark above ground level _____
 The position of the above point has been pointed out to :
 Mukhtar of the Village _____ Signature, Seal or Thumb print _____
 Occupier H. K. L. Land

If occupier a Govt. Dept. give name and designation of official to whom handed over.

61620 1.22 66/6/1 2/1/61 J.S.


SKETCH

28/8/52

To be prepared in accordance with existing Technical Regulations.

North point to be supplied.

Corner on the roof of house

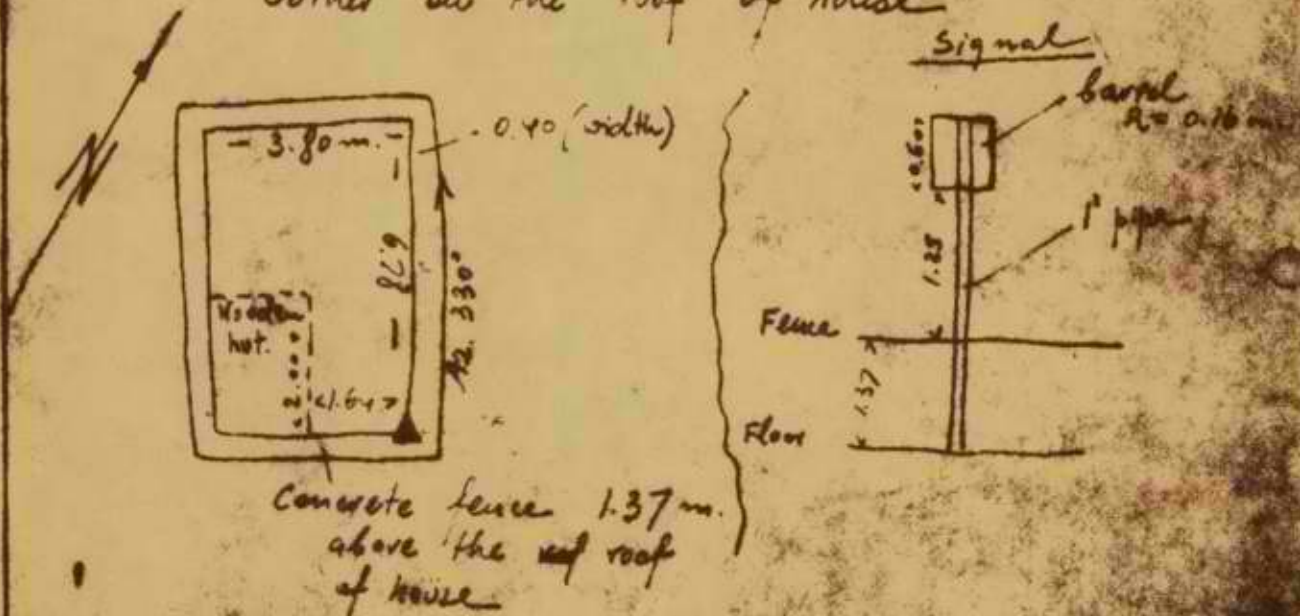

Lic. Surveyor J. Mastbaum
 Date 7.12.47

To Director of Surveys

To facilitate reproduction all entries, including sketch, should be clearly recorded in black ink.

DESCRIPTION OF POINT

S.P. 1000/1/47


TRIG III (State order) Type of mark L.H. with barri. NUMBER 977J
 TRAVERSE (State if unmarked)
 B.M. (State class) 9 concrete
 delete items which do not apply S.P. 1000/1/47

Sub-District Beer sheba Sheet No. _____
 Locality: Southern part of: Gurin Block No. _____
 Town or Village _____ Village Map _____
 Owner or Occupier _____ Scale _____
 Height of mark above ground level 0.62 m.
 The position of the above point has been pointed out to :
 Mukhtar of the Village _____ Signature, Seal or Thumb print _____
 Occupier Arab land
 If occupier a Govt. Dept. give name and designation of official to whom handed over.

SKETCH

To be prepared in accordance with existing Technical Regulations.
 North point to be supplied.

The highest hill in the vicinity.

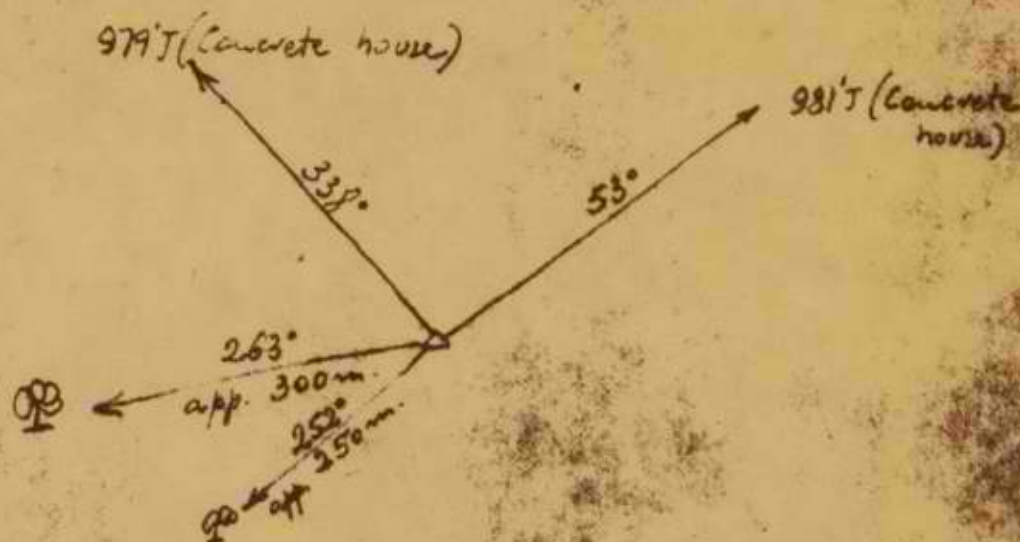

Lie. Surveyor S. Mastbaum
 Date 7.12.47

To Director of Surveys

To facilitate reproduction all entries, including sketch, should be clearly recorded in black ink.

מחלקת המדידות

ה י א ו ה נ ק ו ב ה

מס' הנקודה	סוג המימן	הרבה	סוג המדידה
9885	4m with barrel's concrete		
0.68	גובה המימן מעל לקרקע:	Be'er Sheva	הנפה:
	טרמים אחרים:	Talut Abu Ruge	המקום:
			מס' הגוש:
			בליון מס':

תרש"ם: (יש להראות את כחן הצמח)

a top of prominent hill named:
Talut Abu Ruge



בנקים נחלה

קצת סוף 83

1645 מ' 5 מק

שטח

501.55 מ'א

Talut Khalyse
107'4

הערות: (לשימוש משדרי בלבד)

סם וחומר הא"ש שהראו לו את המימן: (מצל חקיקה או תמונה בן אדם בלבד - בקר מורשה וכו')

חתימה:

חתימה:

7.12.47

חתימה:

חתימה:

חתימה:

חתימה:

DESCRIPTION OF POINT

S.P. 202

TRIG III (State order) Type of mark L.M. with barrel NUMBER 982'J
 TRAVERSE (State if unmarked) 2 concrete
 B.M. (State class)

delete items which do not apply

S.P. 1008/1/47


Sub-District Beersheba Sheet No. _____
 Locality El-Ghanna Block No. _____
 Town or Village _____ Village Map _____
 Owner or Occupier South Point - Urin Scale _____
 Height of mark above ground level 0.51 m.
 The position of the above point has been pointed out to :
 Mukhtar of the Village _____ Signature, Seal or Thumb print _____
 Occupier H.H.L. Gaud

If occupier a Govt. Dept. give name and designation of official to whom handed over.

SKETCH

To be prepared in accordance with existing Technical Regulations.
 North point to be supplied.

In the forest of "Urin" on a sand hill.

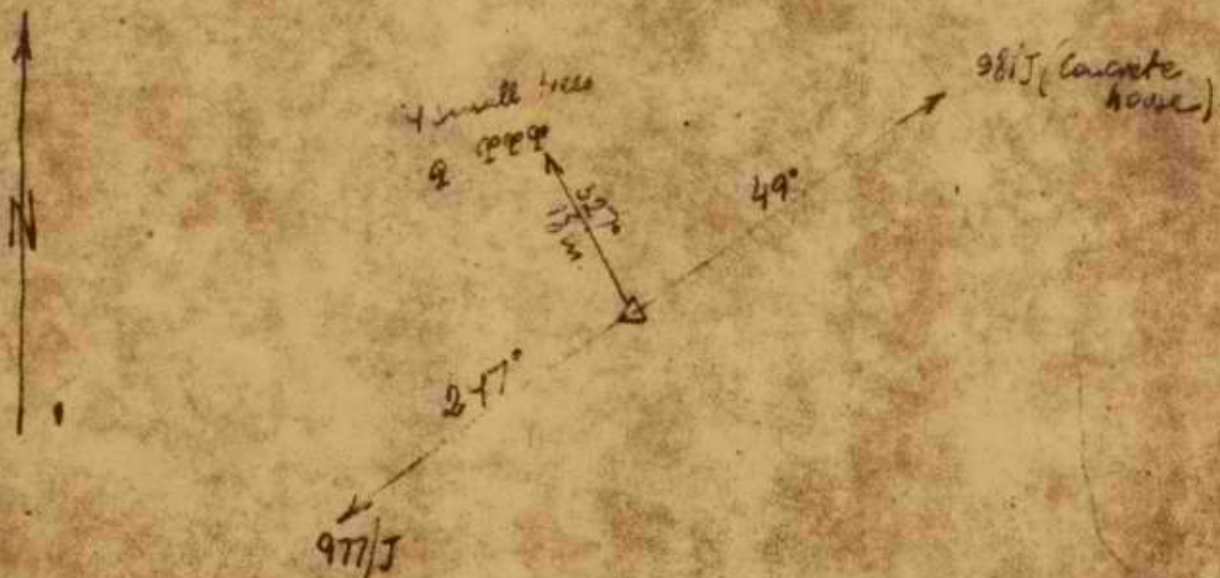

To Director of Surveys

 Date 7.12.47

To facilitate reproduction all entries, including sketch, should be clearly recorded in black ink.

DESCRIPTION OF POINT

S.P. 100

TRIG III (State order) Type of mark L.M. with barrel NUMBER 986'J
 TRAVERSE (State if unmarked) 9 concrete
 B.M. (State class)
 delete items which do not apply S.P. 1000/1167


Sub-District Beersheba Sheet No. _____
 Locality Ras Abu Ghannim Block No. _____
 Town or Village (Shihi) Village Map _____
 Owner or Occupier _____ Scale _____
 Height of mark above ground level 0.57 m.
 The position of the above point has been pointed out to:
 Mukhtar of the Village _____ Signature, Seal or Thumb print _____
 Occupier H.K.L. land

If occupier a Govt. Dept. give name and designation of official to whom handed over.

SKETCH

To be prepared in accordance with existing Technical Regulations.
 North point to be supplied.

On a sand dune. Not the highest spot.

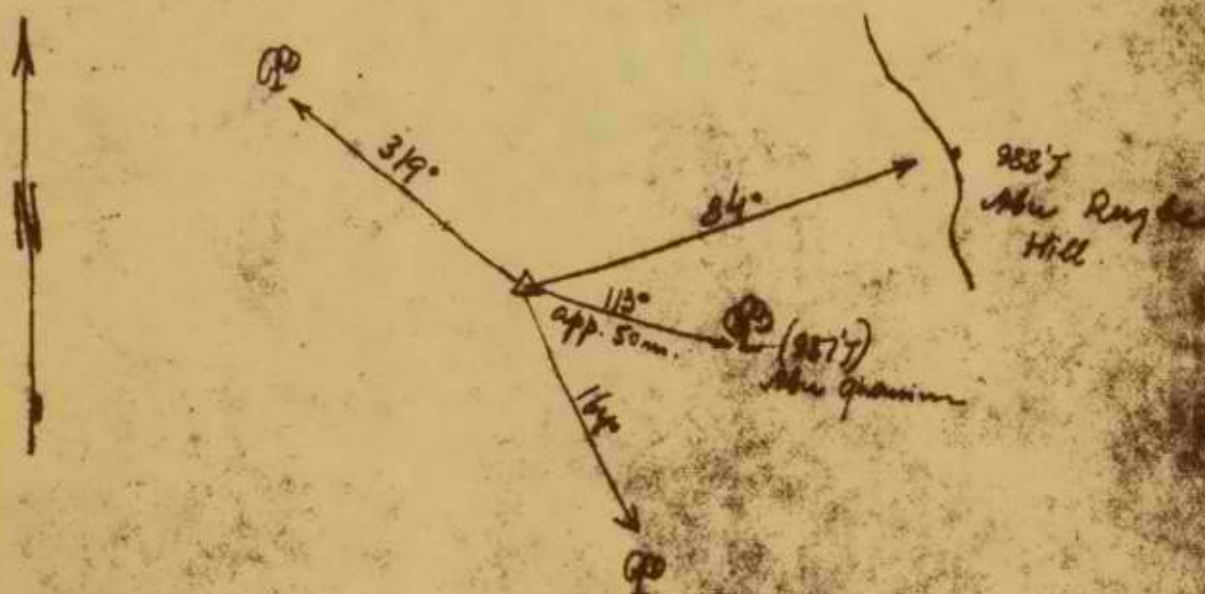

Lic. Surveyor Masbaum
 Date 7.12.47

To Director of Surveys


To facilitate reproduction all entries, including sketch, should be clearly recorded in black ink.

מדינת ישראל
מחלקת המדידות

מ"א ו"ר בקורה

סוג המדידה	הדרגה	סוג המדידה	מס' המקודד
		מס' המקודד	980' J

תרשים: (יש להראות את כוון הצפון)

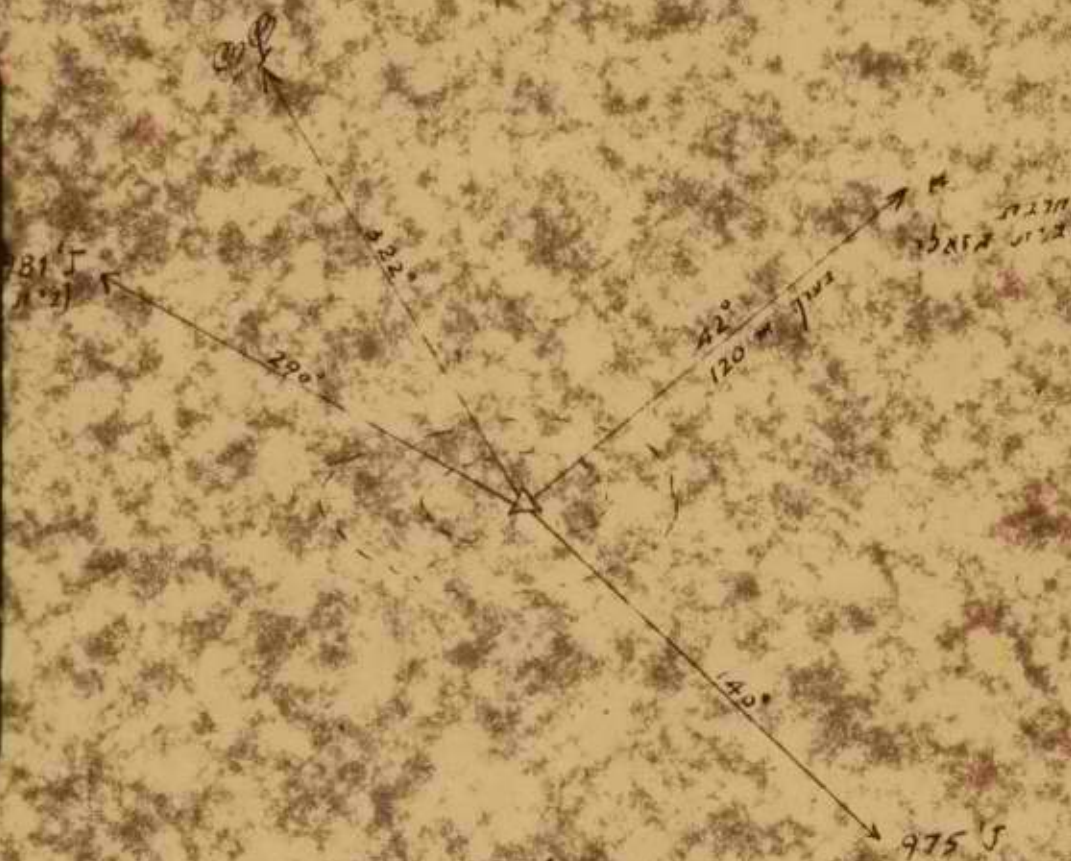

הערה: (לשימוש משני בלבד)

עם תואר האיש שהראה לו את המדידה (בעל המדידה או המדיד, רשם המדידה, מקום המדידה וכו')

מדידת 13.56


712-62

(calculated)

מדינת ישראל
מחלקת המדידות

תיאור נקודה

סוג הנקודה	סוג הסימן	הדרגה	סוג המדידה
מ' 302	סמל מדידה נקודה ראש המזל נקודה במזל	האזיג	6 כ"ג
נוכח הסימן מעל הקרקע:		הנפה: 6/8-8/8	
סמנים אחרים:		המקום:	
		מס' הנש:	
		גמיון מס':	

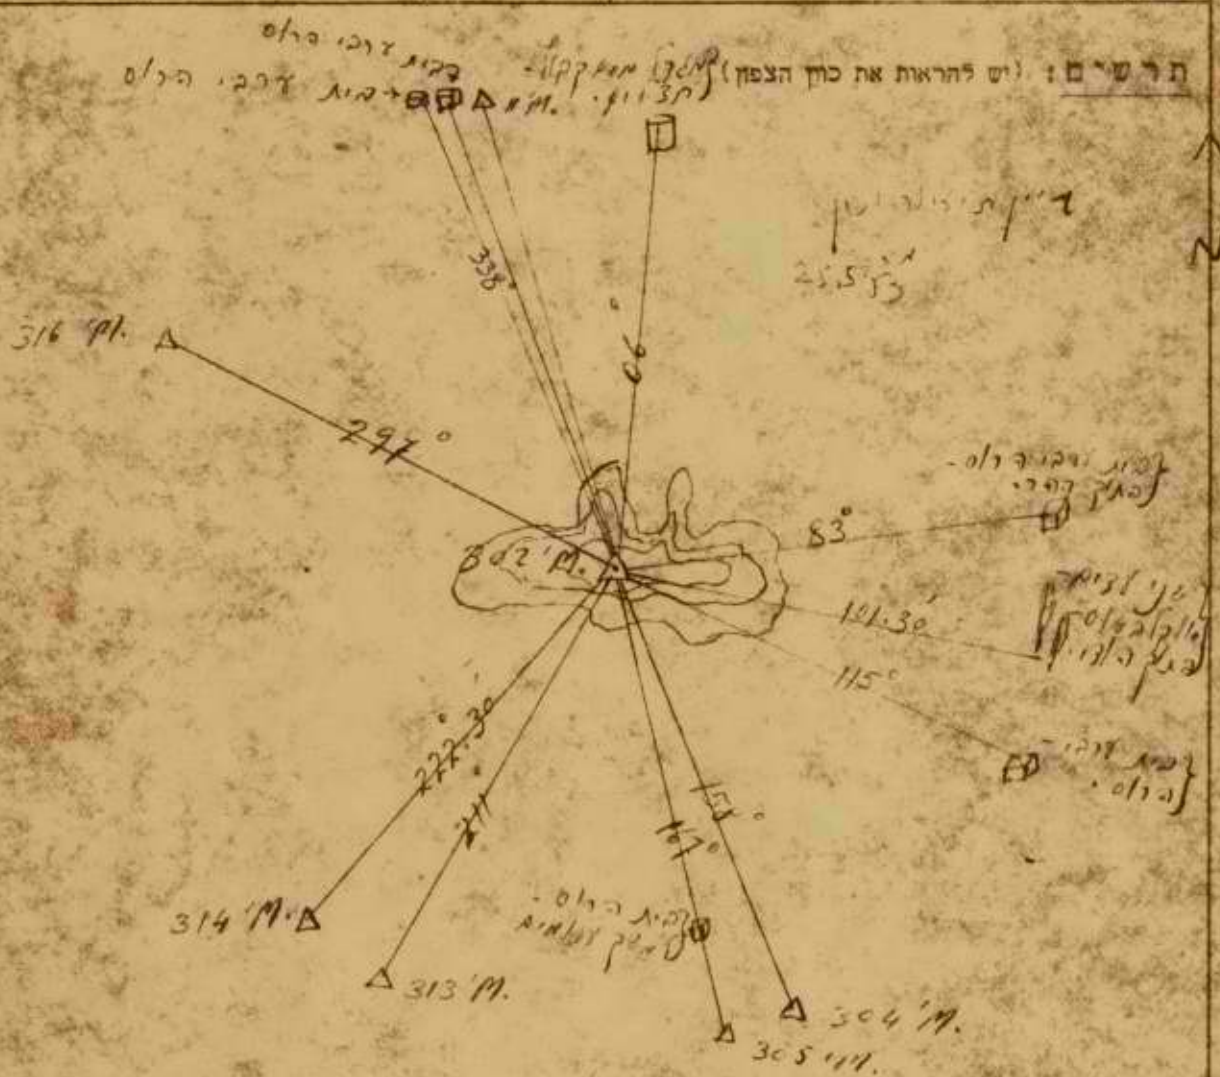

הערות: (שימוש משורי בלבד)

שם ותואר האיש שהראו לו את הסימן:

(בעל הקרקע או המחזיק בו. ראש הכפר, סקיד מורשה וכו')

החתימה והתאריך:

התאריך: 23-7-53

הסודר: סמל מדידה

העסק

מדינת ישראל
מחלקת המדידות

חוקי הקדמה

סוג המדידה	הדרגה	סוג הסימן	מס' הקודח
סוג המדידה	III	סימן בסיס מ.מ. עם חבית בטון	976'J
הנפח: באר שרג		גובה הסימן מעל יקרקע	0.56 מט'
הסקום: כרם אש סלסילה		סרטים אחרים	
מס' הנוש:			
גובהן מס': 09/06			

תרשים: (יש להראות את כוח הצפון)

על הנקודה הגבוהה ביותר בכמה אמצעים




הערות: (לסימון משרד בלבד)

שם ותואר האיש שהראו לו את הסמון (בעל הקרקע או בעליון, רשות המפר, בקר מדינה וכו')

העסק
מדידת
האדמה

תאריך: 12-47

חתימת המדיד: (מסמך)

המדיד

חתימת המדיד


מחלקת המדידות

תאריך נקודה

מס' הנקודה	סוג הסומן	הדרכה	סוג המדידה
485 J	L.M. with hand & compass		
נובה חסימן מס' לקרקע		Bur Shicoa	הנפח:
קדמים אחרים		Ku Bera	המקום:
			מס' הנזע:
			גביון מס':

תרשים: (יש להראות את סוג הצפון)

The highest spot on a cultivated hill

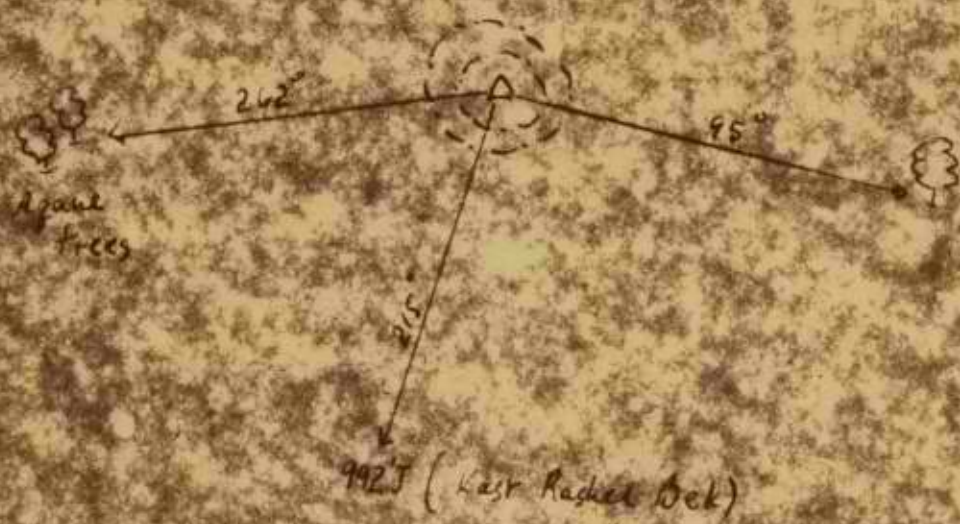

תערוכת (שימוש מיוחד בלבד)

שם ותואר האיש שהראו לו את חסימון: (בעל הקרקע או המפתח בו ראש הכפר, פקיד מורטה וכו')

7.12.47

התאריך:

החומה:


מדינת ישראל
מחלקת המדידות

תיאור נקודת

סוג הנקודה	סוג המדידה	הערות	סוג המדידה
983 'J	יחד סלע זמ 162 / סלע 26		
70 0 70	בזזת הסימן בעל הקרקע	הנפח: 26/2	
	סרטים אחדים	המקום: Shushi 16/6	
		גליון מס':	

תרשים: (יש להראות את כחן הצמח)




הערות: (לשם משרד מלבד)


המדידה

המדידה

DESCRIPTION OF POINT

B. P. 292

TRIG II (State order) Type of mark None NUMBER 984 J
 TRAVERSE (State if unmarked)
 B. M. (State class)
 delete items which do not apply

S. P. 1000/1747

 The position of the above point has been pointed out to :
 Mukhtar of the Village _____ Signature, Seal or Thumb print _____
 Occupier None

If occupier a Govt. Dept. give name and designation of official to whom handed over.

SKETCH

To be prepared in accordance with existing Technical Regulations.
 North point to be supplied.



To Director of Surveys

Surveyor

Date

To facilitate reproduction all entries, including sketch, should be clearly recorded in black ink.

מדינת ישראל
מחלקת המדידות


העתק

תיאור נקודה

סוג המדידה	הדרגה	יחידות / סוג המדידה	מס' הנקודה
		מ' / 102 / 21	978 J
הנחה	21-22	גובה המימן מעל הקרקע:	
המקום:	ק/כין	קרטים אחדים:	
מס' הנוש:			
גליון מס'			

תרשים: (יש להראות את כוון הצפון)

עליו שלמה של מילר

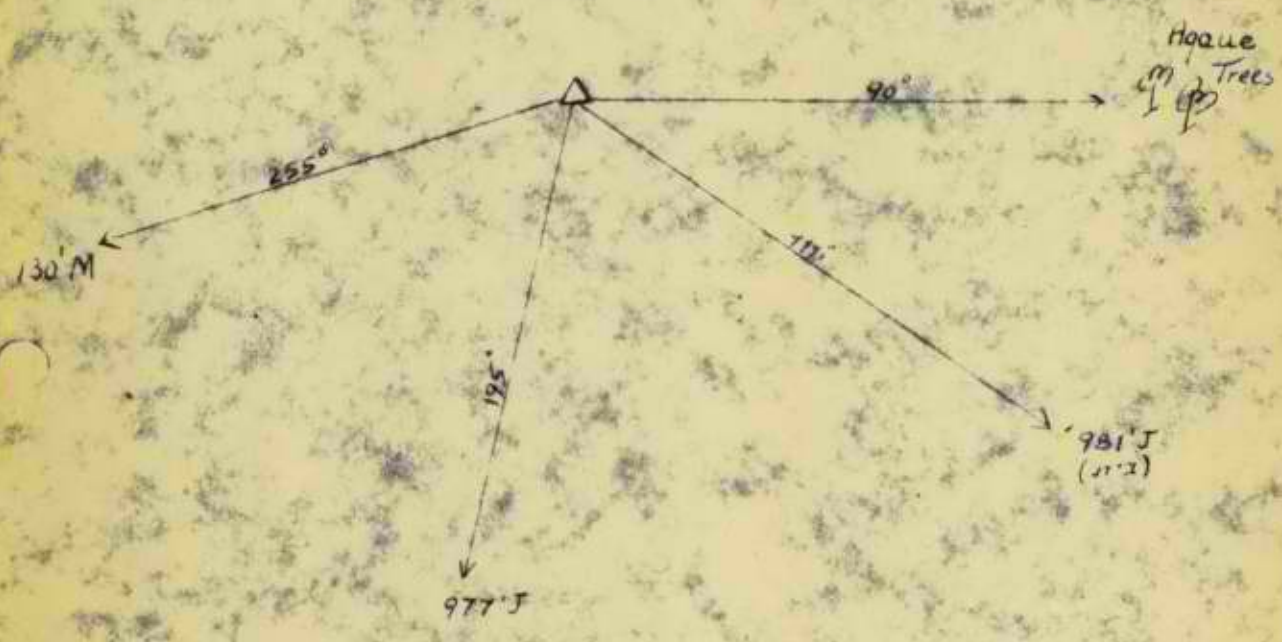

הערות: (לשימוש בלבד)

שם ותואר האיש שהראו לו את המימן: (לעיל הקרקע או המאוזן בו, ראש הכפר, פקיד מועצה וכו')

המדידת:	המדידת:	המדידת:
1356	712-47	(1356)
המדידת:	המדידת:	המדידת:

מחלקת המדידות

העתק


ת.א.ר. 1/2

מס. חקירה	סוג חסימה	חומר	סוג חסימה
972' J	מס. 1/622	מס. 2' 2	

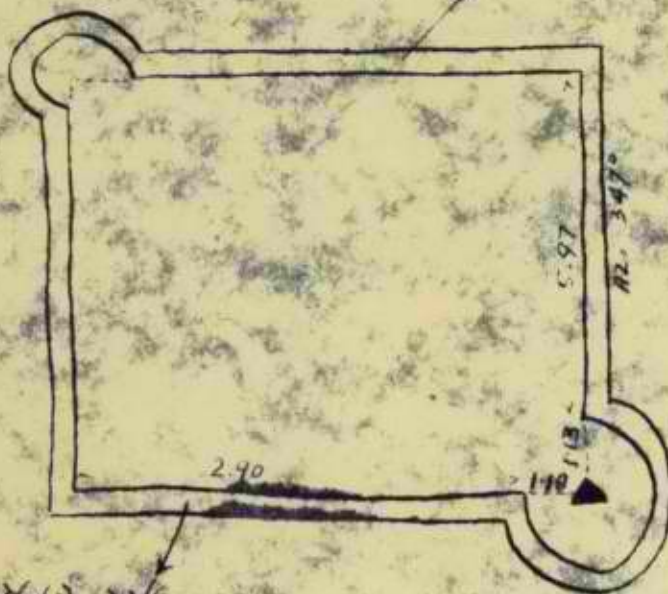



מחלקת המדידות

תיאור נקודה

סוג הנקודה	סוג הסימן	הדרגה	סוג המדידה
990 J	L.M. with 2 barrels & concrete		
גובה הסימן מעל קרקע:		Beer-Sheva	
סרטים אחרים:		Habu Lye	
		סמ' הגוש:	
		גליון מס':	

תרשים: (יש להראות את כמן הצפון)

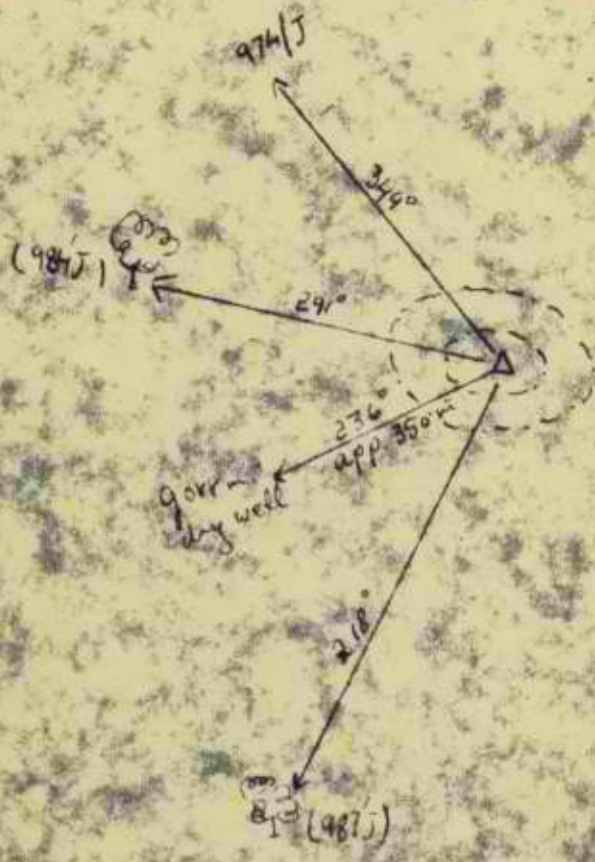


הערות: (שימוש משרדי בלבד)

שם ותואר האיש שהראו לו את הסומן: (בעלי הקרקע או המנהל, ראש הכפר, כקד מועדון וכו')

התאריך:	התאריך:
7/2 47	התאריך:


מחלקת המדידות

תאריך: 1947

מס' הנקודה	סוג הסימן	חידוש	סוג המדידה
974'J	L.M. with barrel & concrete		
0.60	גובה הסימן מעל הקרקע:	Bear Sheba	הנמח:
	פרטים אחרים:	Jebel Mu'allega	המקום:
			מס' הגוש:
			גודלן מס':

חרישים: (יש להראות את כיוון הצפון)

On a small sandy hill not the highest spot of the hill named: Jebel Mu'allega. South West of the destroyed trig point 127 m (400 m approx)

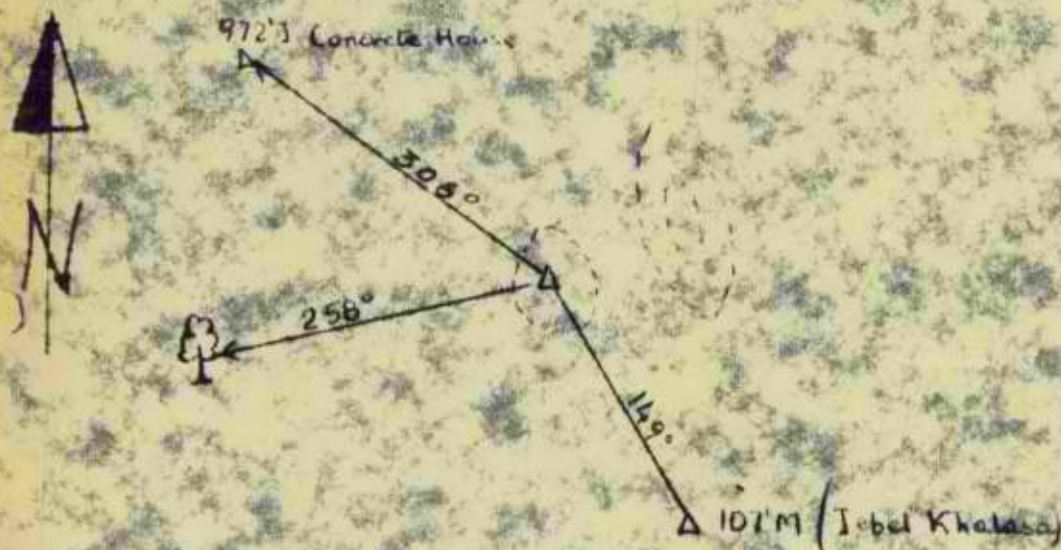

הערות: (לשימוש מיוחד בלבד)

שם ותואר האיש שהראו לו את הסימן: (בעל הקרקע או המזיק בו, ראש הכפר, פקיד מולדת וכו')

התאריך:

המדידה:

7.12.47.

התאריך:

המדידה:

התאריך:

המדידה:




מחלקת המדידות

תיאור נקודה

סל' הנקודה	סוג הנקודה	הדרגה	סוג המדידה
989'J	Free		
0.00	גובה המים מ' לקרקע		הנחה: Beer-Sheva
	פרטים אחרים:		המקום: D. Beebe
			מס' הגוש:
			גליון מס':

תרשים: (יש להראות את כוון הצפון)



הנחה: Beer-Sheva
המקום: D. Beebe
מס' הגוש:
גליון מס':

הערות: (שימוש משרדי בלבד)

שם ותואר האיש שתראו לו את המיטון (בעל הקרקע או הממונה על ראש הכפר, עיקר מנהיג וכיו')

התאריך:

התאריך:

7.12.57

התאריך:

התאריך:

התאריך:


התאריך:

delete items which do not apply

S. P. 1000/1/47

If occupier a Govt. Dept. give name and designation of official to whom handed over.

To be prepared in accordance with existing Technical Regulations.
North point to be supplied.

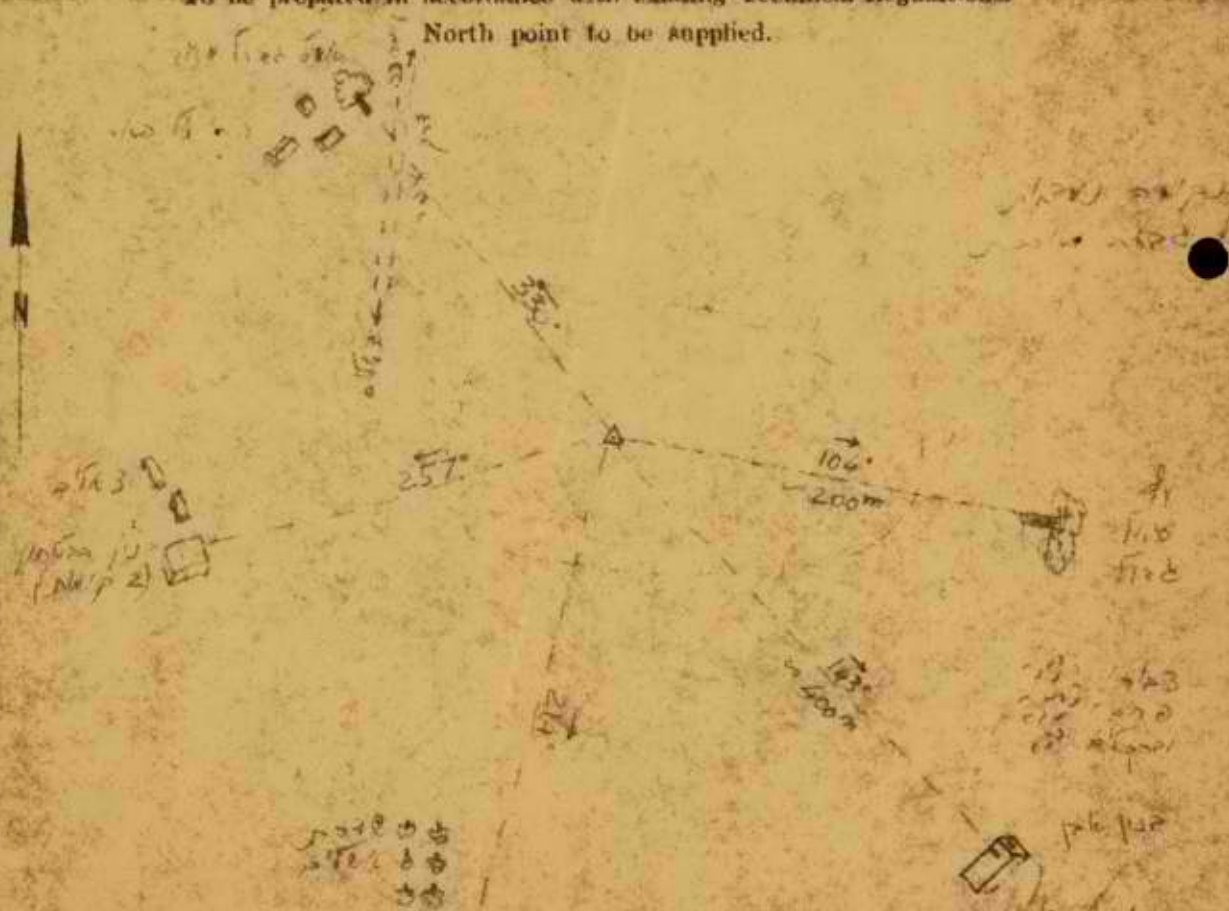

Surveyor *[Signature]*
Date *6-3-29*

DESCRIPTION OF POINT

S. P. 223


TRIG 3rd (State order) Type of mark 2 split A.I. &
~~TRAVERSE~~ (State if unmarked) metal mark NUMBER 838 J
~~B.M.~~ (State class)
 delete items which do not apply

S. P. 1000/1147

Sub-District Sheet No. 11/7
 Town or Village Block No.
 Owner or } Village Map
 Occupier }
 Height of mark above ground level G.L. Scale
 The position of the above point has been pointed out to
 Mukhtar of the Village Signature, Seal or Thumb print
 Occupier
 If occupier a Govt. Dept. give name and designation of official to whom handed over.

SKETCH

To be prepared in accordance with existing Technical Regulations.

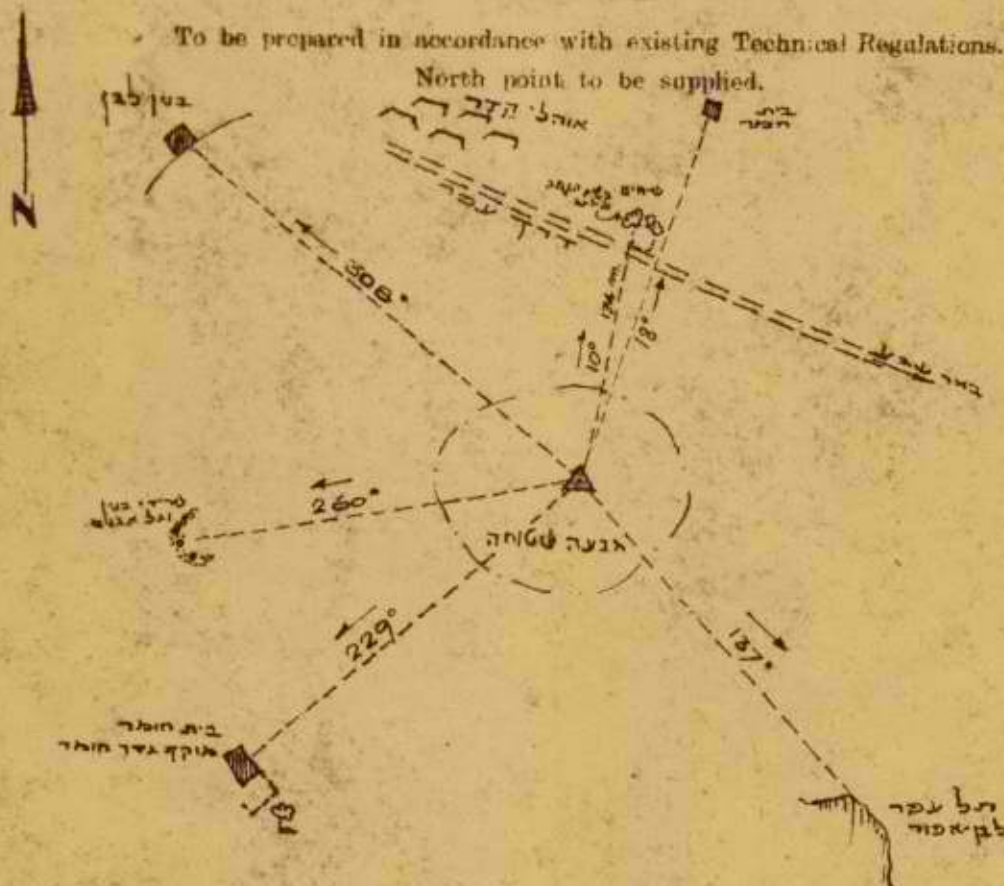

Surveyor

Date 4.3.49

To Director of Surveys

To facilitate reproduction all entries, including sketch, should be clearly recorded in black ink.

S. P. 222


delete items which do not apply

5. P. 1000/1/47

Occupier

SKETCH

North point to be supplied.

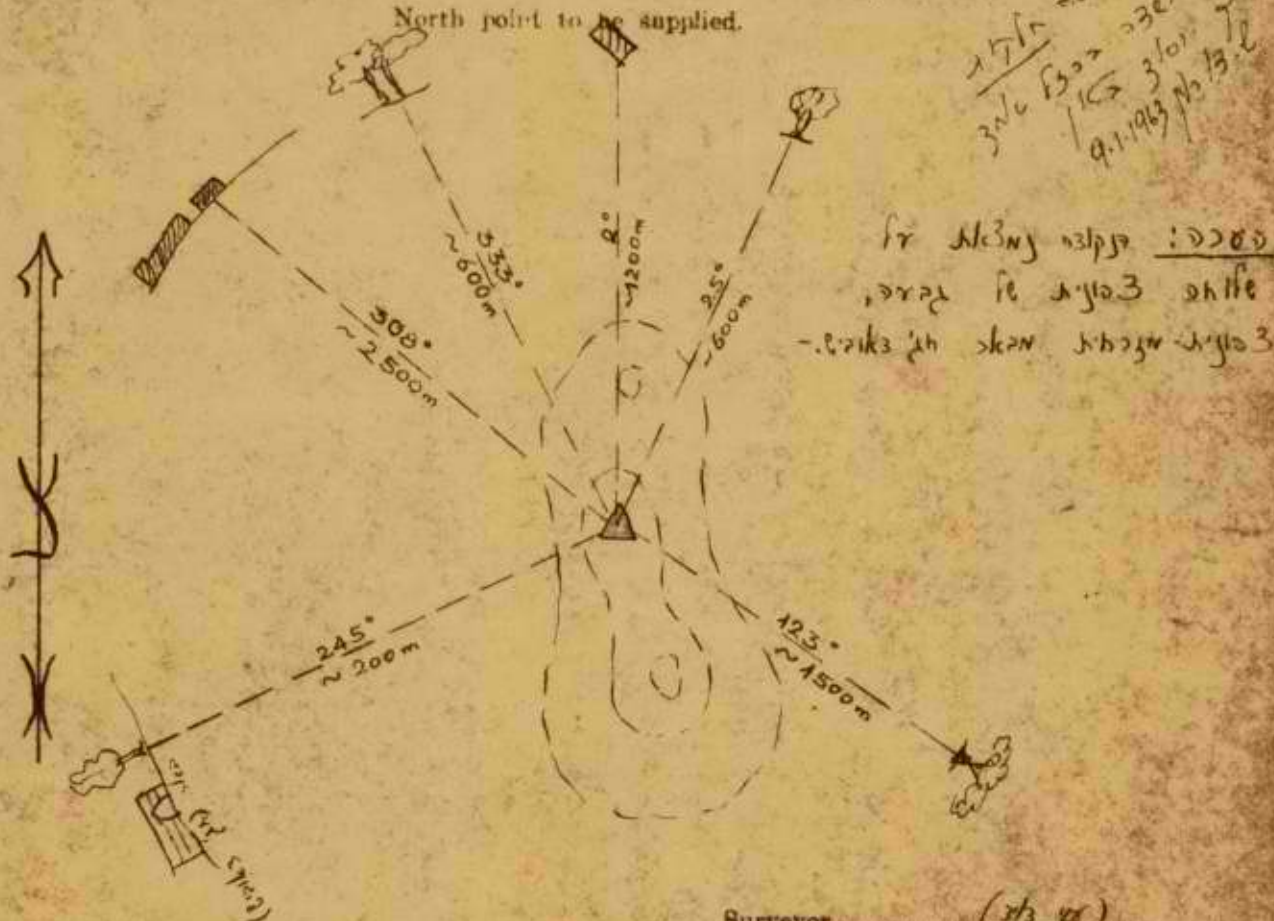

Date 19. III 49

To facilitate reproduction all entries, including sketch, should be clearly recorded in black ink.

DESCRIPTION OF POINT

S. P. 221

TRIG 3rd (State order) Type of mark 2 crossed A.I. NUMBER 829 J
~~TRAVERSE~~ (State if unmarked) 2 metal mark
~~B.M.~~ (State class)

delete items which do not apply

S. P. 1000/1/47

Sub-District _____ Sheet No. 10/2

Town or Village _____ Block No. _____

Owner or Occupier _____ Village Map _____

Height of mark above ground level _____ Scale _____

The position of the above point has been pointed out to :


Mukhtar of the Village _____ Signature, Seal or Thumb print _____

Occupier _____

If occupier a Govt. Dept. give name and designation of official to whom handed over.

SKETCH

To be prepared in accordance with existing Technical Regulations.
 North point to be supplied.

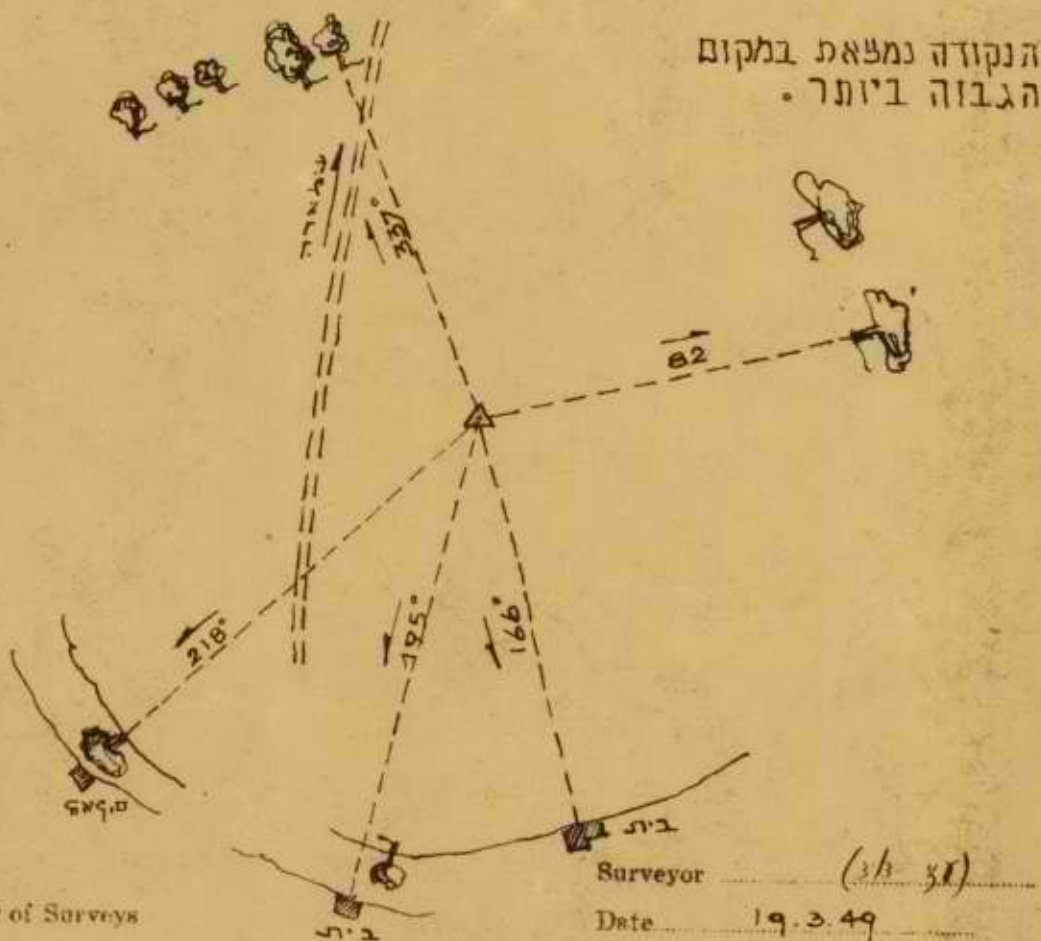

To Director of Surveys

Surveyor (3/3 31)

Date 19.3.49

To facilitate reproduction all entries, including sketch, should be clearly recorded in black ink.

DESCRIPTION OF POINT

S. P. 222

TRIG 3rd (State order) Type of mark 2 split A.I. NUMBER 830.5
~~TRAVERSE~~ (State if unmarked) 2 metal mark
~~B.M.~~ (State class) delete items which do not apply


S. P. 1000/1147

Sub-District _____ Sheet No. 10/2
 Town or Village _____ Block No. _____
 Owner or Occupier _____ Village Map _____
 Height of mark above ground level _____ Scale _____
 The position of the above point has been pointed out to :
 Mukhtar of the Village _____ Signature, Seal or Thumb print _____
 Occupier _____

If occupier a Govt. Dept. give name and designation of official to whom handed over.

SKETCH

To be prepared in accordance with existing Technical Regulations.
 North point to be supplied.

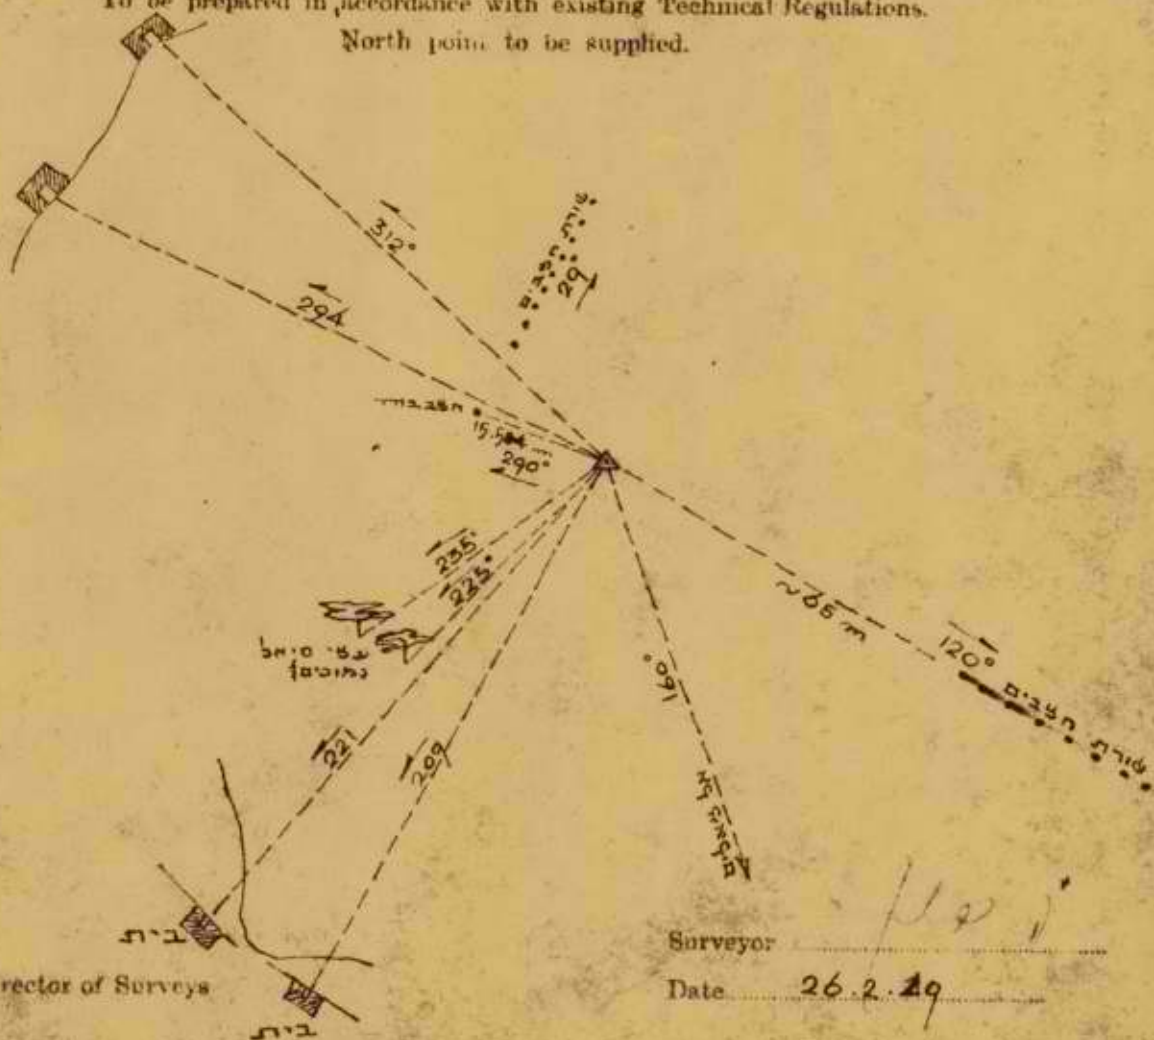

To Director of Surveys

Surveyor _____
 Date 26.2.49

To facilitate reproduction all entries, including sketch, should be clearly recorded in black ink.

TRIG	Maj.	(State order)	Type of mark	NUMBER
TRAVERSE		(State if unmarked)	1" iron tube inside	3M
B.M.		(State class)	3" tube and metal mark	
delete items which do not apply				

S. P. 1000/1/47

Sheet No. 11/8

Block No.

Village Map

Scale

Mukhtar of the Village

Signature, Seal or Thumb print


October

If occupier a Govt. Dept. give name and designation of official to whom handed over.

SKETCH

To be prepared in accordance with existing Technical Regulations.

North point to be supplied.

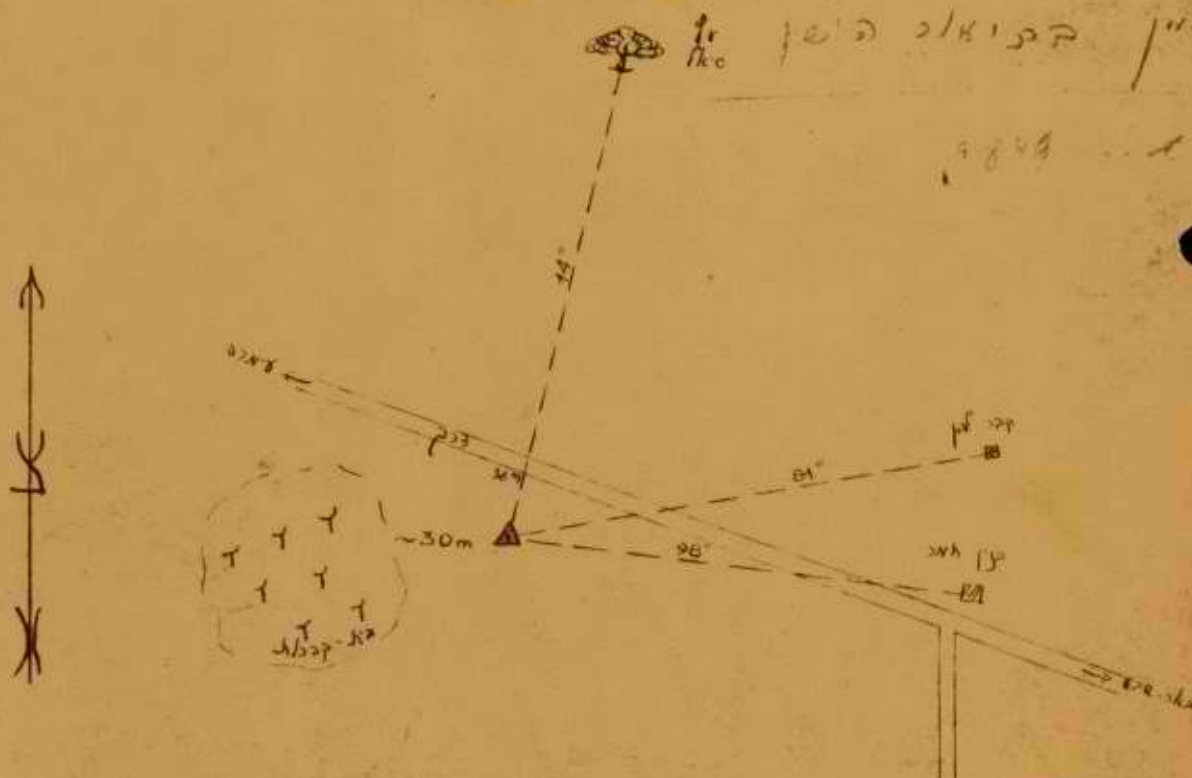

Surveyor

Date 25.11.49

To Director of Surveys

To facilitate reproduction all entries, including sketches, should be clearly recorded in black ink.



DESCRIPTION OF POINT

S. P. 227


 delete items which do not apply S. P. 1000/1/47

Sub-District Sheet No. 107
 Town or Village Block No.
 Owner or Occupier Village Map
 Height of mark above ground level G.L. Scale
 The position of the above point has been pointed out to:
 Mukhtar of the Village Signature, Seal or Thumb print
 Occupier

If occupier a Govt. Dept. give name and designation of official to whom handed over.

SKETCH

To be prepared in accordance with existing Technical Regulations.
 North point to be supplied.

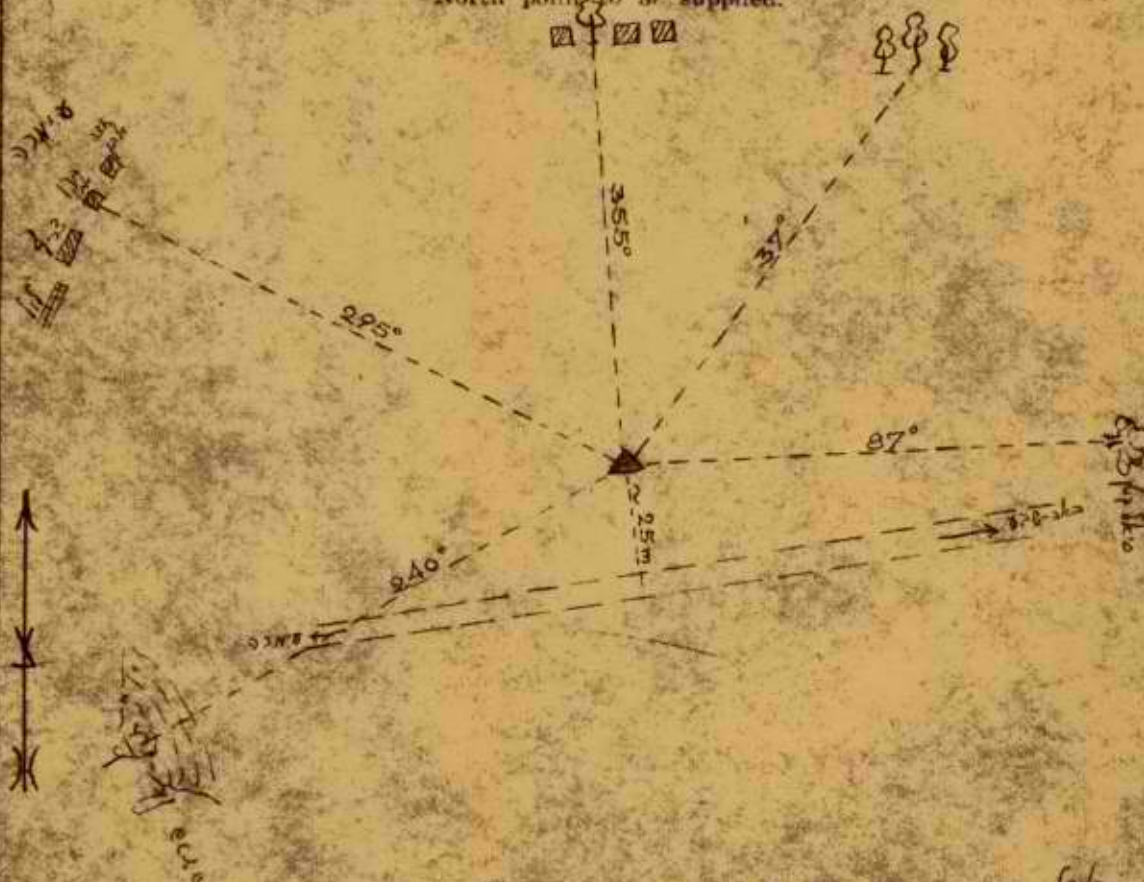

To Director of Surveys

Surveyor (7/3 91)
 Date 19. III 49


To facilitate reproduction all entries, including sketch, should be clearly recorded in black ink.

מדינת ישראל
מחלקת המדידות

תיאור נקודה

סוג הנקודה	סוג הסימן	הדרגה	סוג המדידה
314' מ.	סימן סגור. (חוט קשור - הגוף/בנוי קלי בקוטר/גוף מבין מדיג	ראשית	שכיח.
נובה הסימן מעל לקרקע:		הנפה: קטר. שקע	
פרטים אחרים:		המקום: מוגר אל ג' מיליו	
		מס' הנוש:	
		גליון מס':	

תרשים: (יש להראות את כוון הצפון)

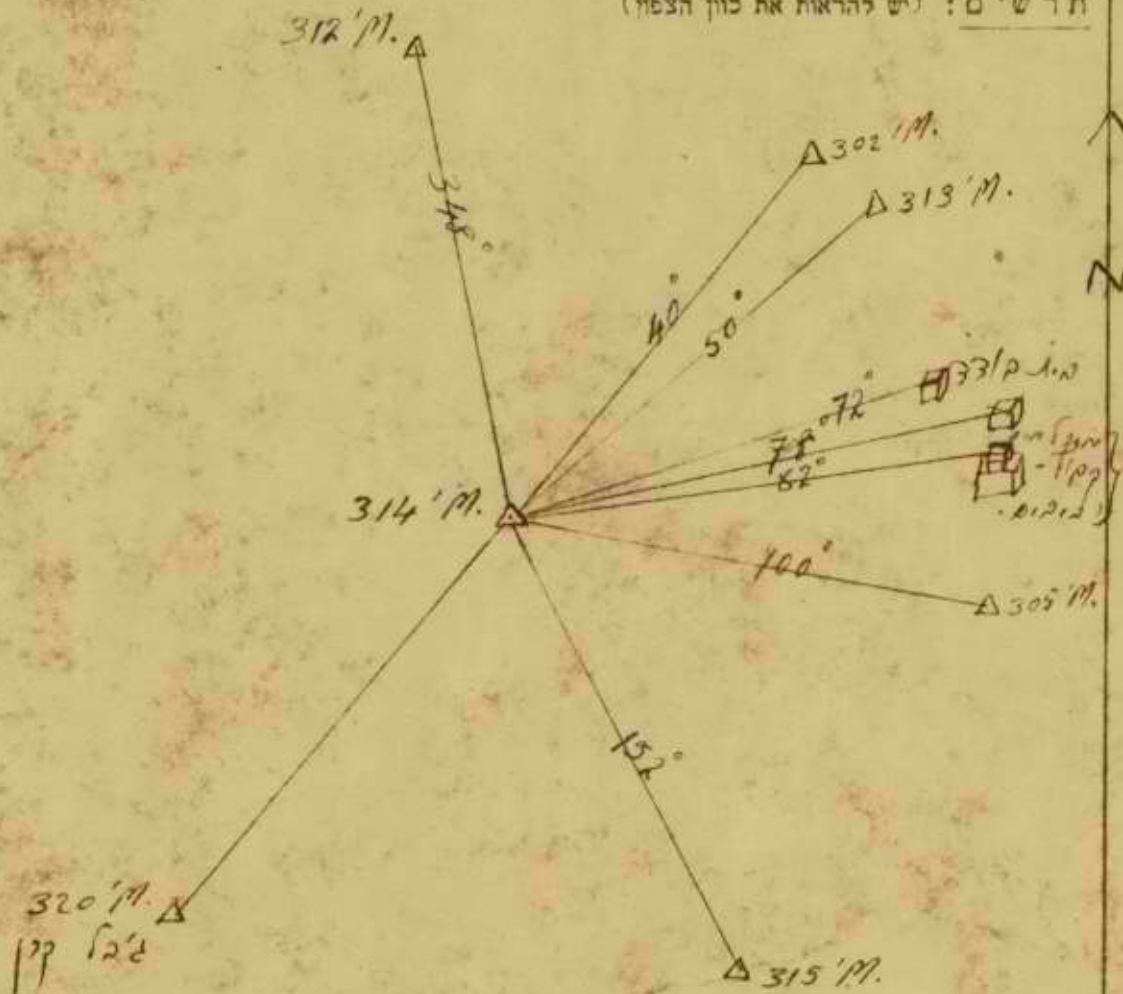

הערות: (לשימוש משרדי בלבד)

שם ותואר האיש שהראו לו את הסימן:

(בעל הקרקע או המחזיק בו, ראש הכפר, פקיד מורשה וכו')

החתימה והתאריך:

התאריך: 23.2.53


המודד: ש. ראש

מדינת ישראל
מחלקת המדידות

תיאור נקודה

סוג הנקודה	הדרגה	סוג הסימן	מס' הנקודה
מס' הניש:			
גליון מס':			

תרשים: ייש לראות את כוון הצפון

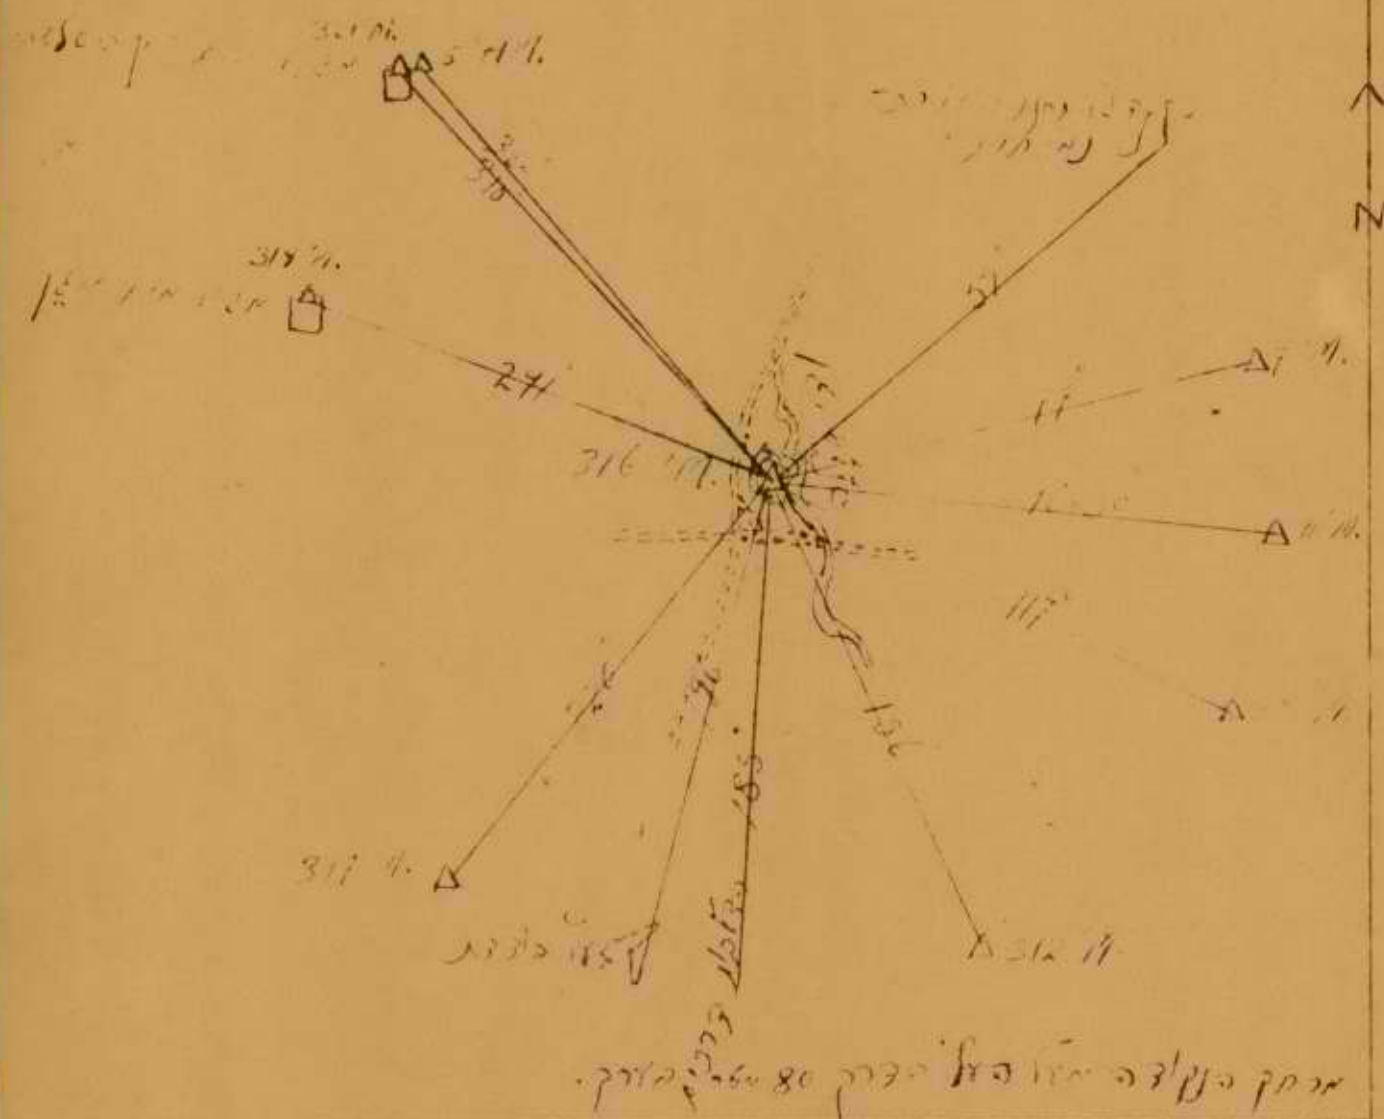

הערות: (לשימוש משרדי בלבד)

שם ותואר האיש שהראו לו את הסימן:

(בעל הקרקע או המחזיק בו ראש הספר פקיד מורשה וכו')

החתימה והתאריך:

התאריך: 23-5-53


המודד: ש. י. א. א.



מדינת ישראל
מחלקת המדידות

תיאור נקודה

סוג הנקודה	סוג הסימן	הדרגה	סוג המדידה
317' מ.	סימן ע"ג. נחלש בג'ק. בולר מני בקט'ן בג'קס ח' ב' ג'.	ראוי	כ"ג.
0.15 N.	גובה הסימן מעל דקרקע:		הנפה: כ"ג. כ"ג.
	פרטים אחרים:		המקום: סביבת מקומות
			מס' הניש:
			גדיון מס':

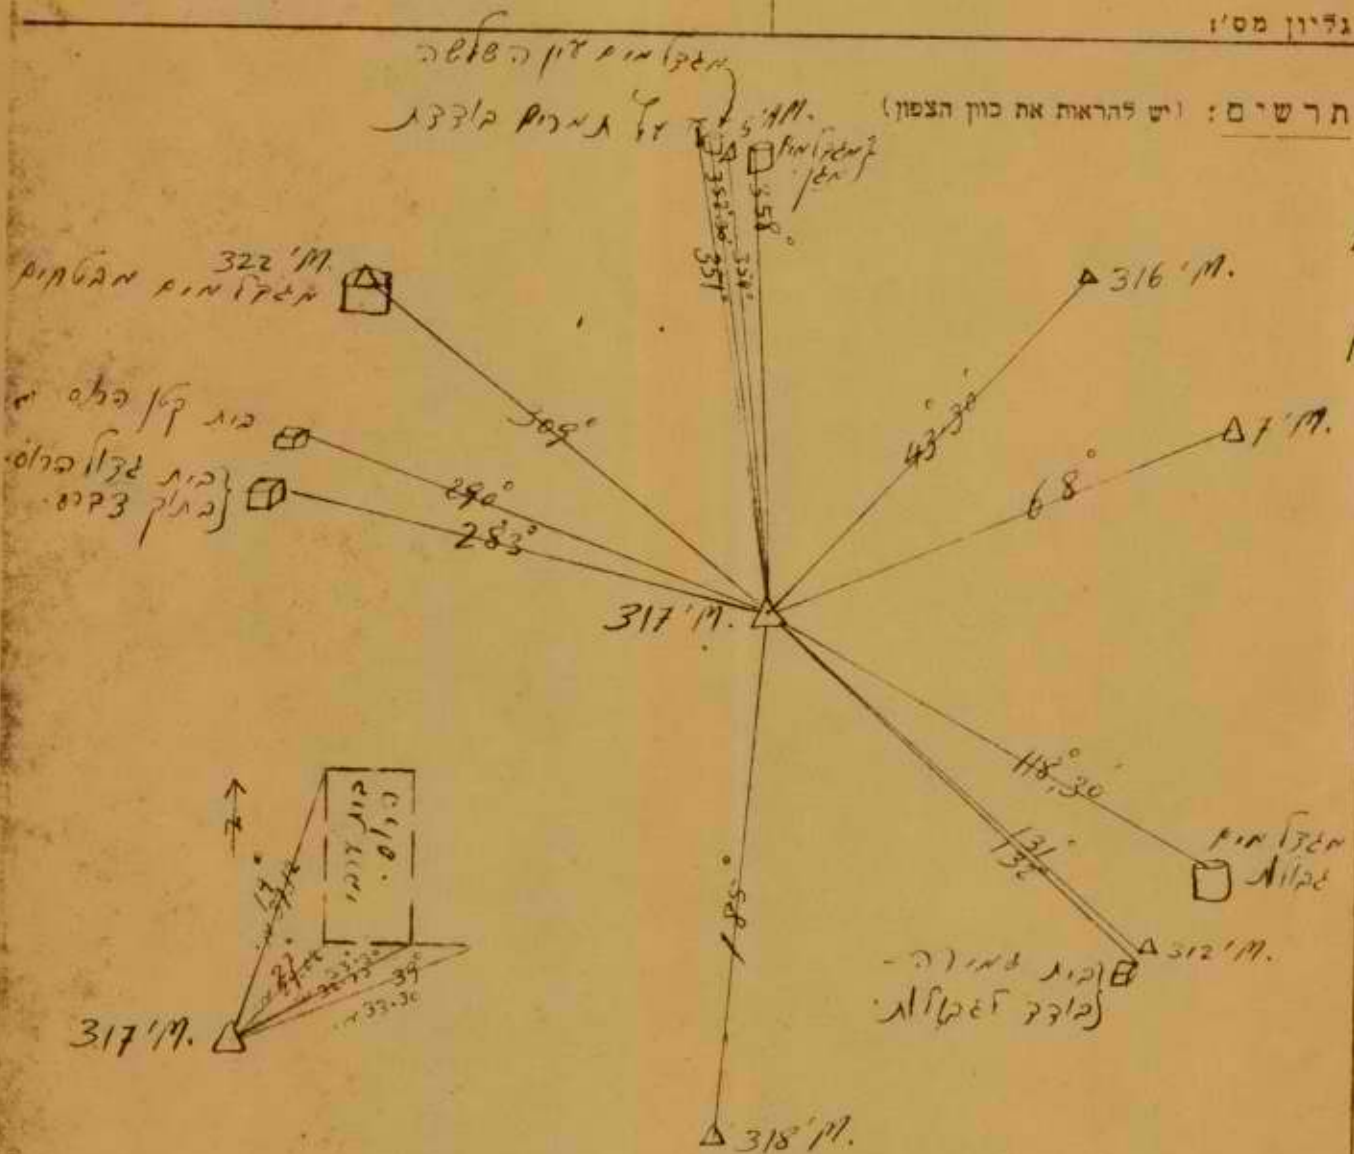

הערות: (לשימוש משרדי בלבד)

שם ותואר האיש שהראו לו את הסימן:

(בעל הקרקע או המחזיק בו. ראש הכפר. פקיד מורשה וכו')

החתימה והתאריך:

המורד: 23.5.53 התאריך:

המורד: סג' א' א' א'

